


Södermannag 44

1402

BET	ART	ÄNDRINGEN AVSER	SIGN	DATUM
RELATIONSHANDLING				
FRÄLSNINGSARMÉN  FASTIGHETSFÖRVALTNINGEN				
Frälsningsarméns Fastighetsförvaltning		Tel: 08-562 282 23 Fax: 08-562 988 93		
RJ BByggnadskonstruktioner AB		Tel: 08-221 06 55 Fax: 08-221 06 00		
Anders Dahlbäck VVS-konsult AB		Tel: 08-263 50 50 Fax: 08-263 51 20		
WSP Elektrik		Tel: 08-266 60 00 Fax: 08-266 62 99		
OBJEKT NR FRÄL-PLOGEN		RITAD/KONSTR AV SG	HÄRLETT SG	
DATUM 171210		ANSVARIG SG		
Kv PLOGEN 14 PLAN VÄNING 4 TR				
SKALA 1:150 @ A3	RITNINGSPRIS A305:014			BET. -

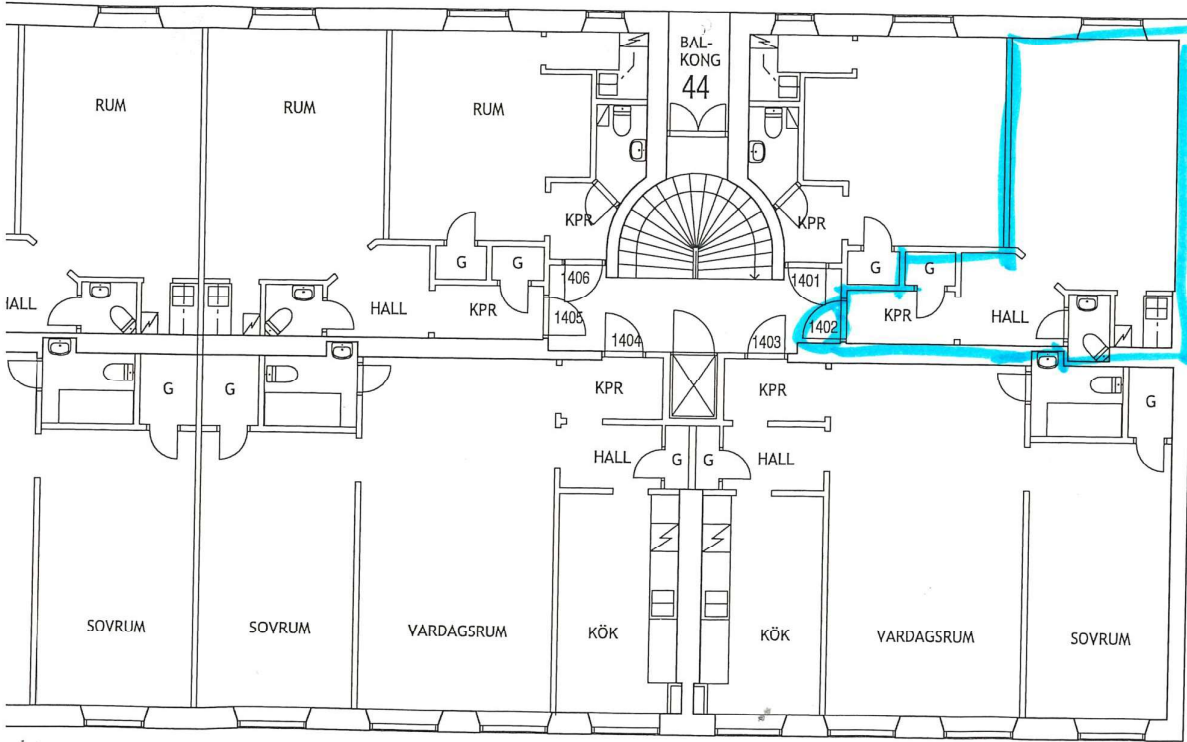

Södermannag 44

1402

BET	ANT	ÄNDRINGEN ÄVRES	DIEN	DATUM
RELATIONSHANDING				
FRÄLSNINGSSÄRMÉN				
FASTIGHETS-FÖRVALTNINGEN				
				
Frälsningsarméns Fastighetsförvaltning		Tel: 08-662 282 83 Fax: 08-662 283 83		
P.L. Byggnadskonstruktioner AB		Tel: 08-621 06 66 Fax: 08-621 06 66		
Anders Dahlbäck VVS-konsult AB		Tel: 08-663 50 90 Fax: 08-660 81 28		
WSP Elteknik		Tel: 08-688 65 00 Fax: 08-688 69 99		
OBJEKT NR	RITAD/KONSTR AV	HANDLÄGGARE		
FRÄL-PLOGEN	SG	SG		
DATUM	ANSVÄRIG			
171210	SG			
Kv PLOGEN 14				
PLAN VÅNING 4 TR				
SKALA	RITNINGSNUMMER	NET.		
1:150 @ A3	A305:014	-		