


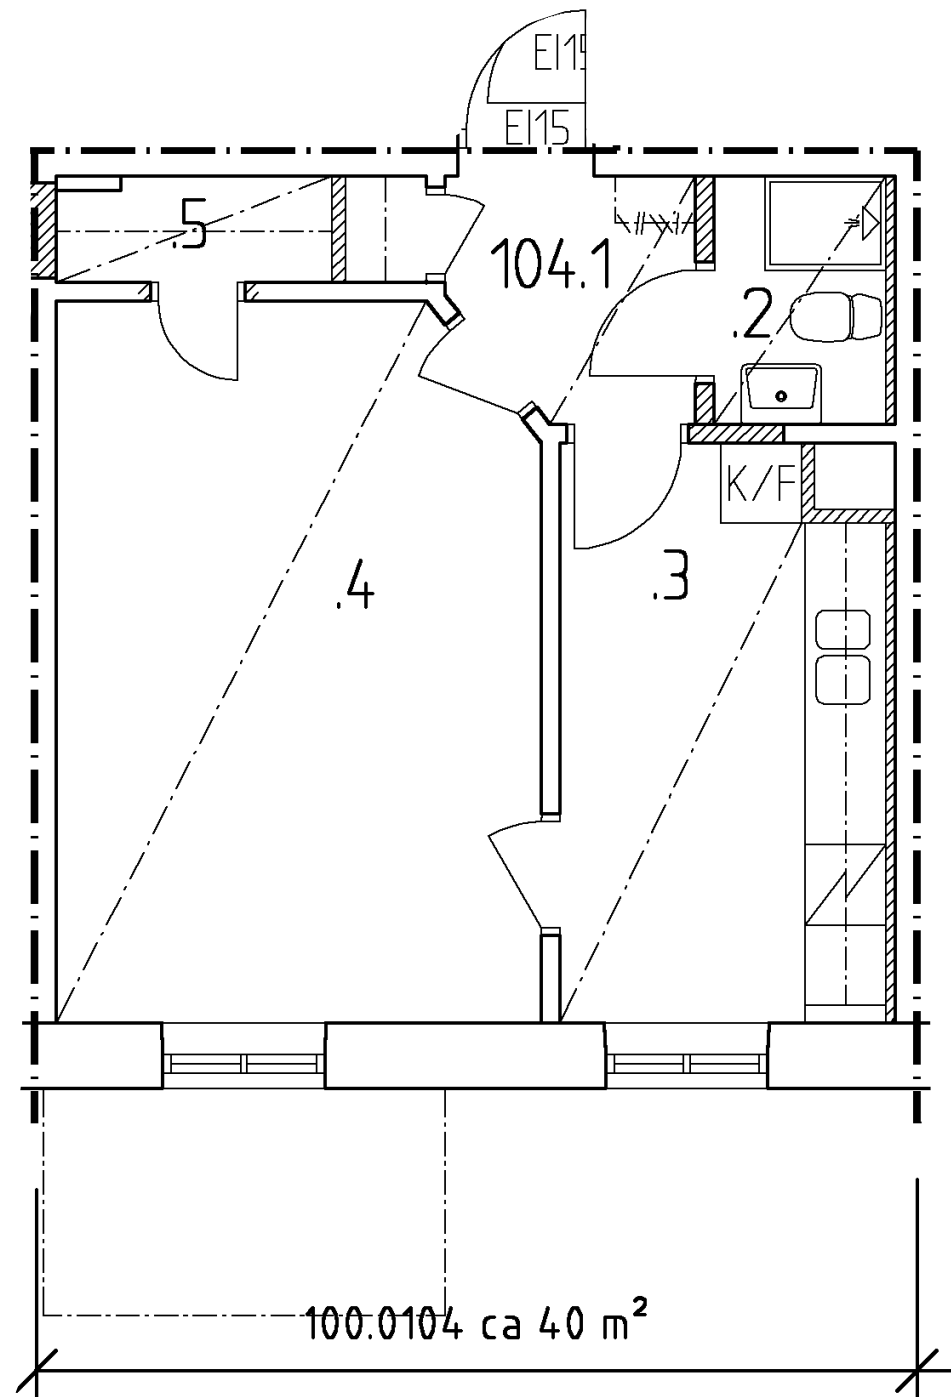

G:\Bygg\Avst\Avslutade objekt\TAPETENS Rörningar\Relation\Arkitekt\A_model\Aplan2.dwg, G:\Bygg\Avst\Avslutade objekt\TAPETENS Rörningar\Relation\Arkitekt\A_model\Aplan2.dwg, G:\Bygg\Avst\Avslutade objekt\TAPETENS Rörningar\Relation\Arkitekt\A_model\Aplan2.dwg, G:\Bygg\Avst\Avslutade objekt\TAPETENS Rörningar\Relation\Arkitekt\A_model\Aplan2.dwg

FÖRKLARINGAR

E160



HÖRNSGATAN 108-116/BRÄNNKYRKAGATAN 97-105, FASTIGHETER TAPETEN 5, 6 o 7, RITADES 1896-97 SOM EN BOSTADSSOCIAL STORSÄTSNING FÖR MINDRE BEMEDLADE, AV ARKITEKT OLOF JANSSON ÅT DET IDEELLA BYGGNADSBOLAGET MANHEM AB.

OMBYGGNAD OCH RESTAURERING ÅREN 1999-2001 AV TAPETEN 5, HÖRNSGATAN 108-112, ÄR GJORDA EFTER ÖNSKEMÅL OCH I SAMRÅD MED NUVARANDE FASTIGHETSÄGARE (SE RITNINGSHUVUD) OCH HYRESGÄSTER.

DENNA RITNING ÄR SAMMANSTÄLLD UTIFRÅN UNDERLAG AV ARKITEKT HENRY LETTHOLMS OMBYGGNADSRITNINGAR FRÅN 1976 SAMT UPPMÄTNINGAR. VARJE BOSTADS- OCH LOKALLÄGENHET UTGÖR EGEN BRANDCELL.

NYA VÄGGAR, LAGADE HÅL

SAMTLIGA MÅTT SKALL KONTROLLERAS PÅ PLATS.

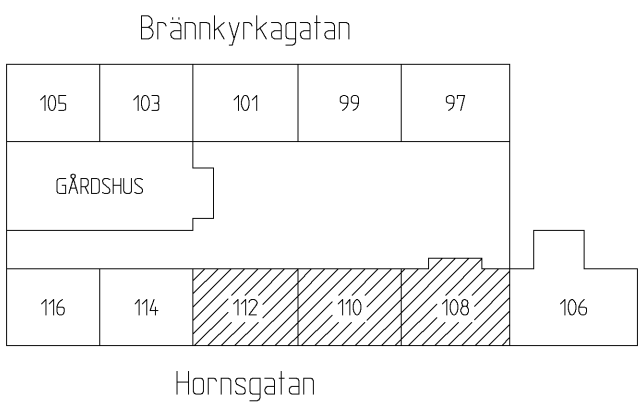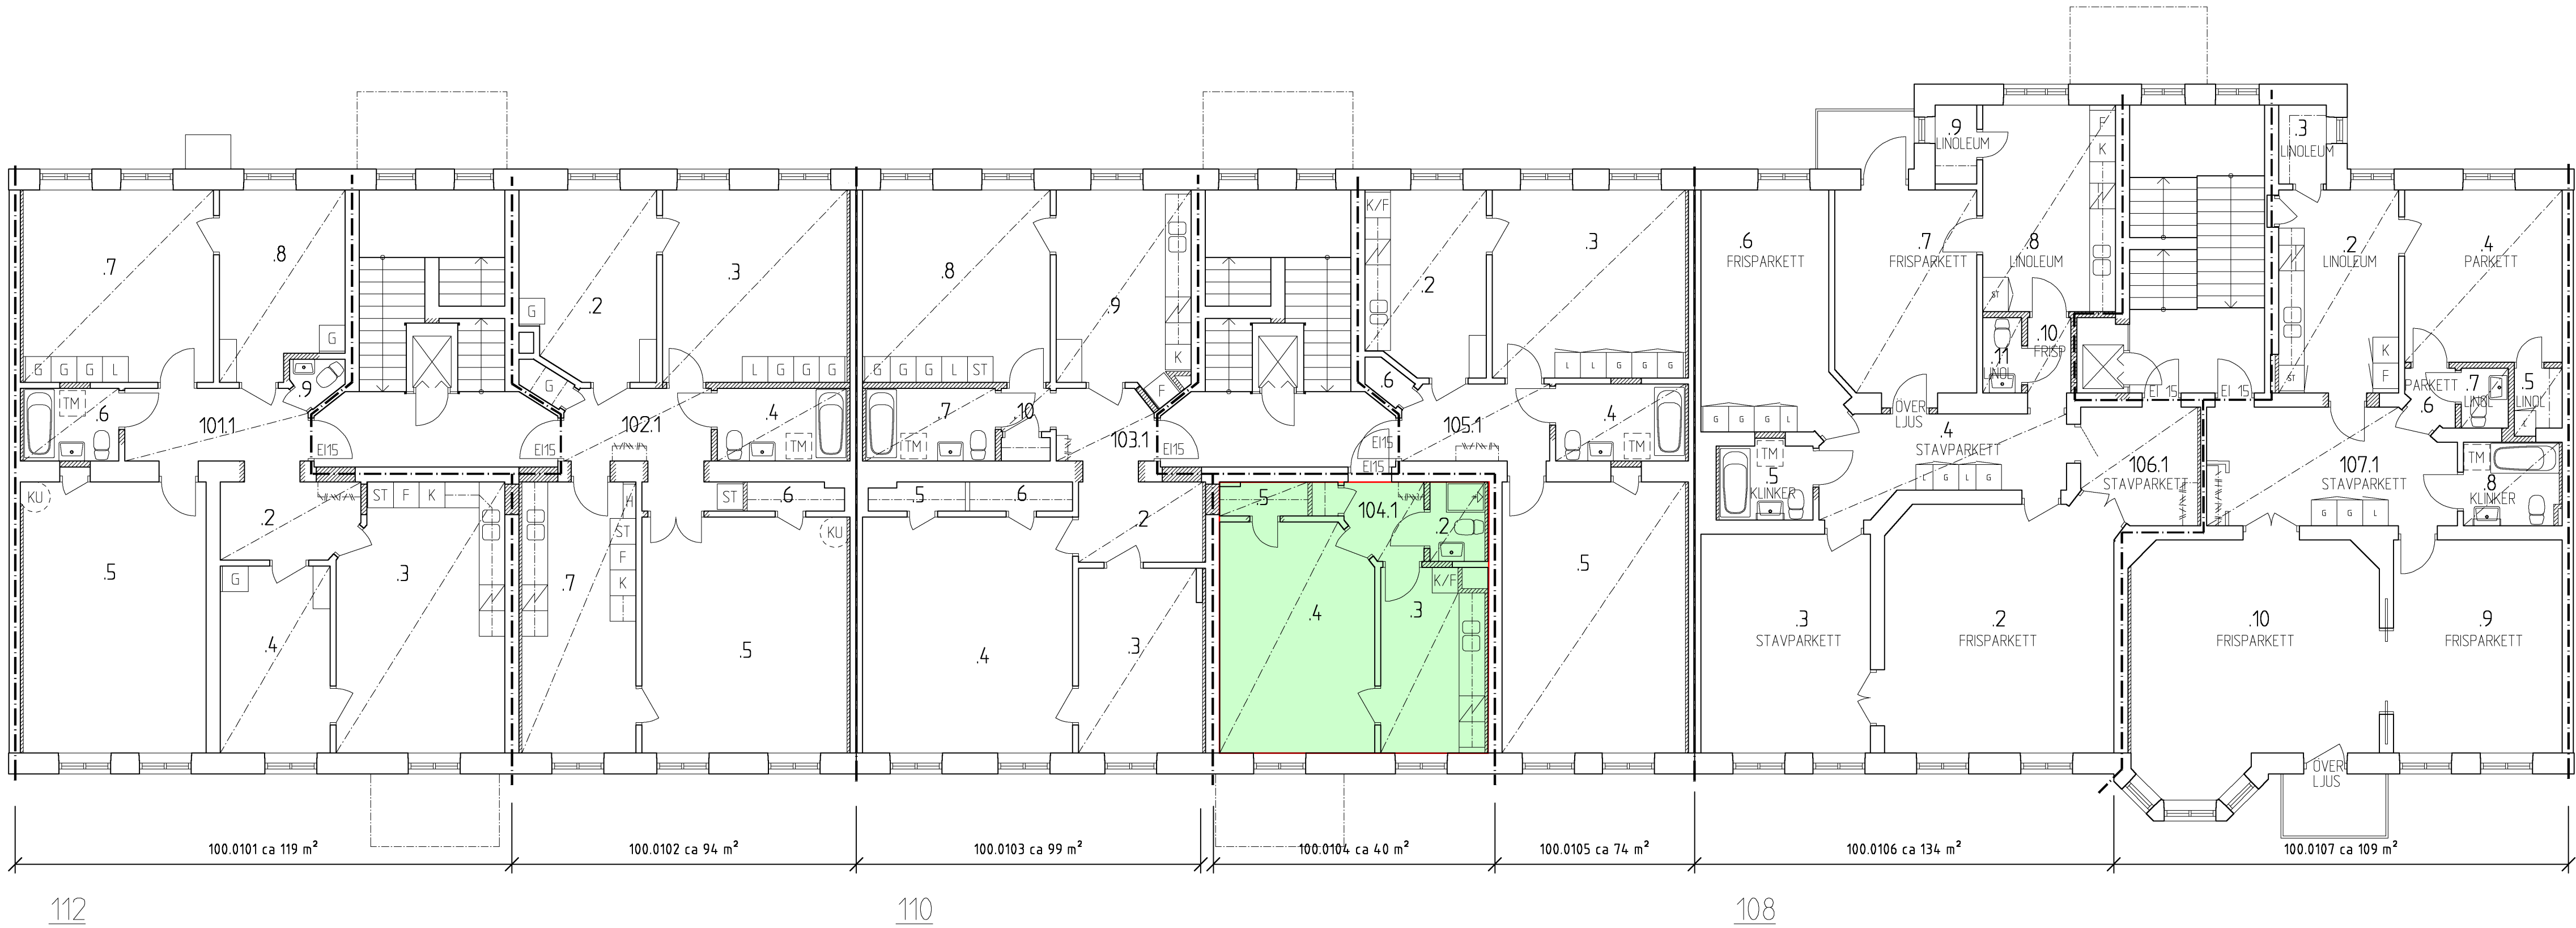

BET	ANT	ÄNDRINGEN AVSER	SIGN	DATUM
RELATIONSHANDLING MARS 2001				
KV TAPETEN 5 Hornsgatan 108-112				
BYGGNADSFIRMA OLOV LINDGREN AB TEL 08 - 690 25 10 FAX 08 - 33 08 33 E-POST: info@olovlindgren.se Drottninggatan 97, Box 45079, 104 30 STOCKHOLM				
X A Arkitekt Pelle Norberg TEL 08 - 722 99 15 FAX 08 - 722 99 15				
K Tyresö Byggkonsult AB TEL 08 - 712 65 02 FAX 08 - 712 80 44				
V Fröderberg Ingenjörsfirma AB TEL 08 - 39 95 45 FAX 08 - 648 53 02				
E Stubbings kons. inq.byrå AB TEL 08 - 667 99 35 FAX 08 - 661 27 76				
UPPDRAG NR 100 / RITAD AV FS HANDLÄGGARE Pelle Norberg				
DATUM 1998-09-21 ANSVARIG				
TAPETEN 5, Hornsgatan 108-112, Södermalm				
OMBYGGNAD				
PLAN 2, VÅNING 1 TR.				
SKALA 1:100/A1	NUMMER A303:02	I BET		