



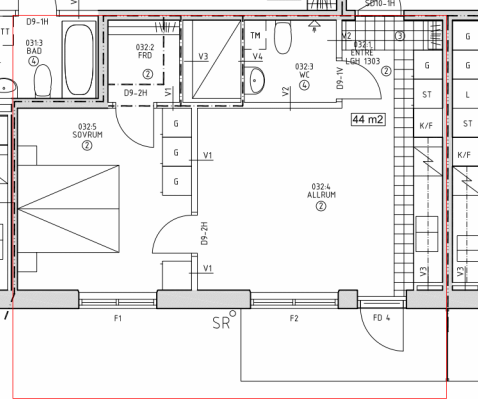

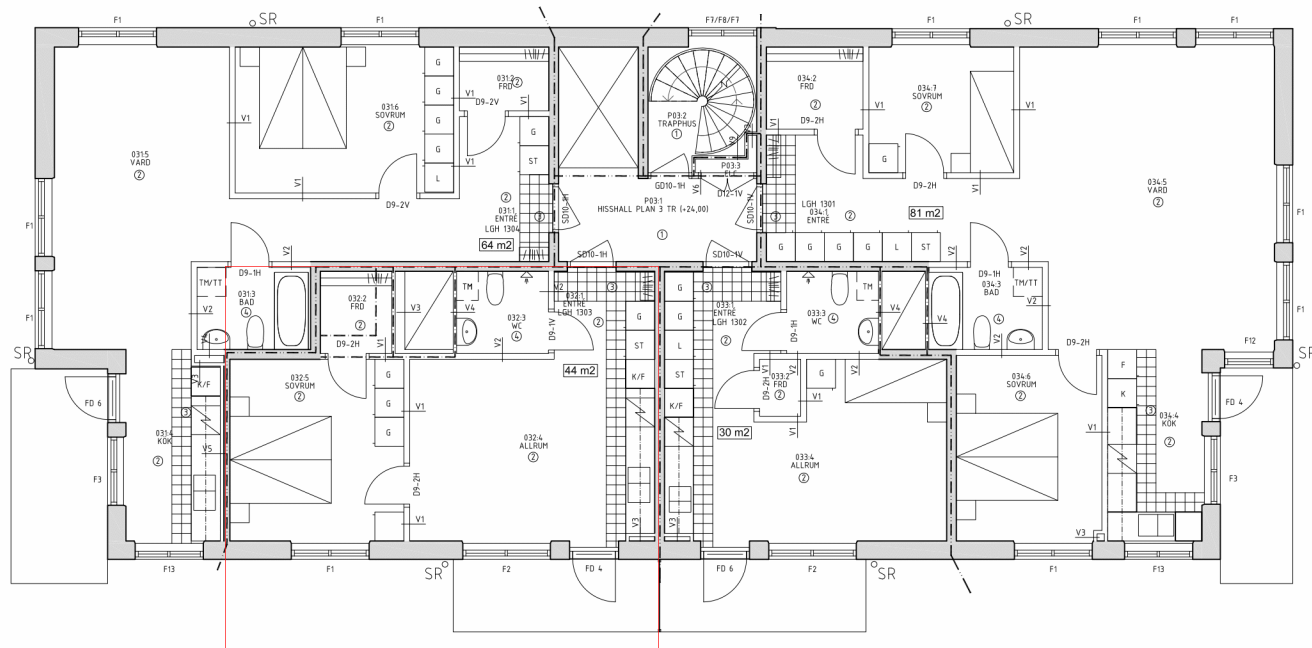

0 1 2 3 4 5 m
Skala 1:50

FÖRKLARINGAR

ALLA MÅTT I MM OM EJ ANNAT ANGES.

--- BRANDGRÄNS EI 30

--- BRANDGRÄNS EI 60

SR - AVSER PLACERING AV STUPRÖR

HR - AVSER PLACERING AV HÄNGRÄNNA

FÖRESKRIFTER

GÖLVTYPER

- 1 - TERRAZZO ENL RUMSBESKRIVNING
- 2 - PARKETT ENL RUMSBESKRIVNING
- 3 - KLINKER ENL RUMSBESKRIVNING
- 4 - KLINKER ENL RUMSBESKRIVNING
- 5 - DAMMBUNDEN BETONG

HÄNVISNINGAR

A350-004 FÖNSTER OCH

FÖNSTERDÖRRAR

A350-005 FÖNSTER OCH

FÖNSTERDÖRRAR ÖVERSIKT

A350-010 UPPSTÄLLNINGSGLASPARTIER

A350-011 UPPSTÄLLNING TRÄDÖRRAR

A350-011 UPPSTÄLLNING STÅLDÖRRAR

A361-001 VÄGGTYPER

A375-001 UPPSTÄLLNING VÅTRUM


A375-002 UPPSTÄLLNING VÅTRUM

A375-003 UPPSTÄLLNING TVÄTTSTUGA

BET ANT ANDRÄNING AVSE DATUM SKN

HÄNDELSE

RELATIONSHANDLING

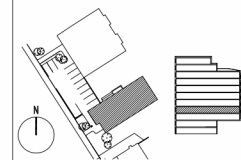

LOKALISERINGSPLAN



OBJEKTNR PROJEKTNR PROJEKTANSVÄRSBESÄTTAREN

HENRIK WÄHLIN

F DILIGENTIA AB TEL: 08 573 655 00

PL EBAB I STOCKHOLM AB TEL: 08 600 82 00

WAK ARKITEKTER AB TEL: 08 55 66 70 60

STRUTTOR VÄSTERÅS AB TEL: 0271 81 45 54

V FACIL CONSULT AB TEL: 08 500 24 50

E PROJEKT EL TEL: 08 562 856 85

L KELIN MARKSUPPORT AB TEL: 0766 91 13 75

VS HALLSTÄNHANMÄRS VVS-TEKNIK TEL: 0737 24 07 60

P PREFABSYSTEM ENTREPRENAD AB TEL: 08 410 55 721

UPPGRADE NR RITAD/REVISER AV HÄNDELSE

2014.12.11 HENRIK WÄHLIN HENRIK WÄHLIN

NYBYGGNAD AV BOSTADSHUS

PLAN 3TR

SKALA A1 1:50 A3 1:100

BYGGNADEN A-360-0300

BYGGNADEN A-360-0300

