



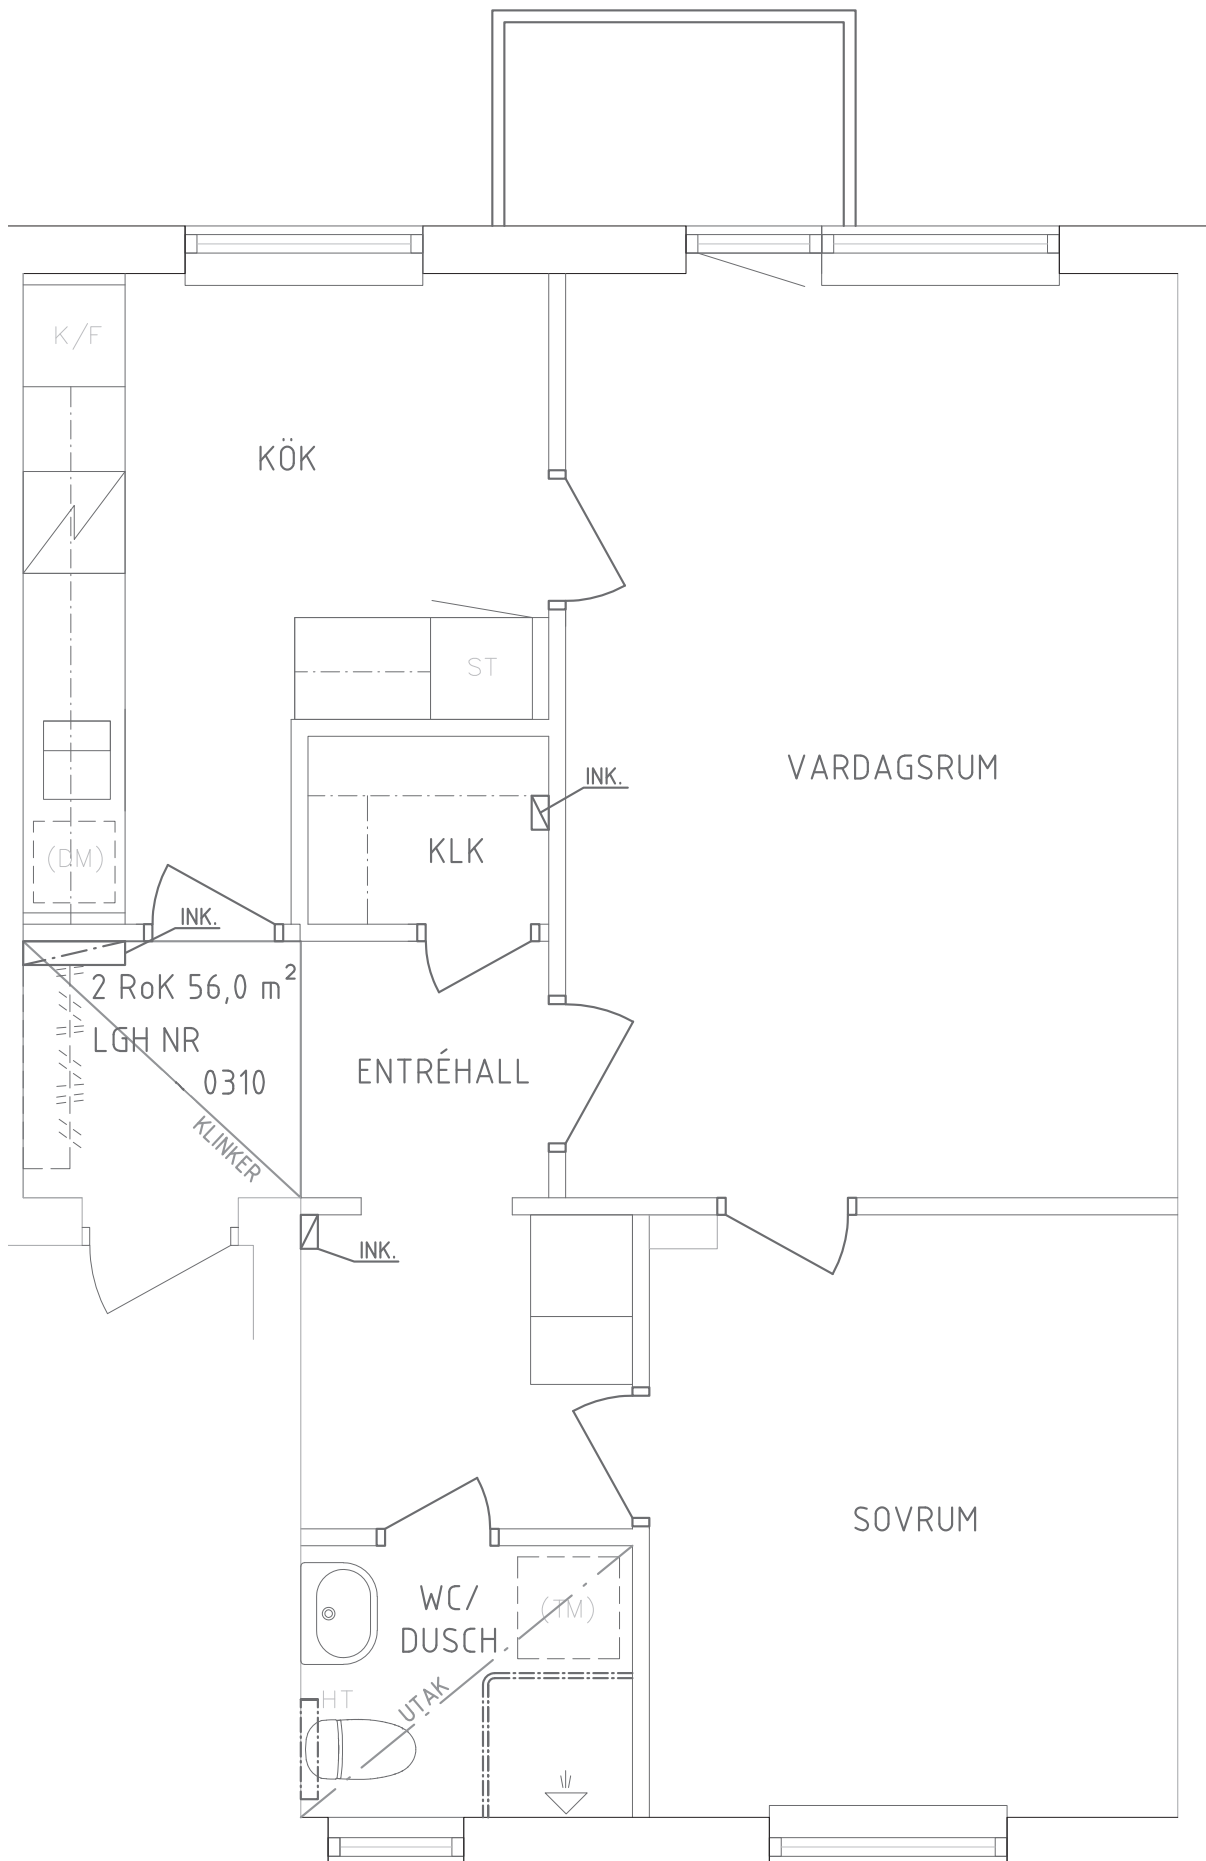

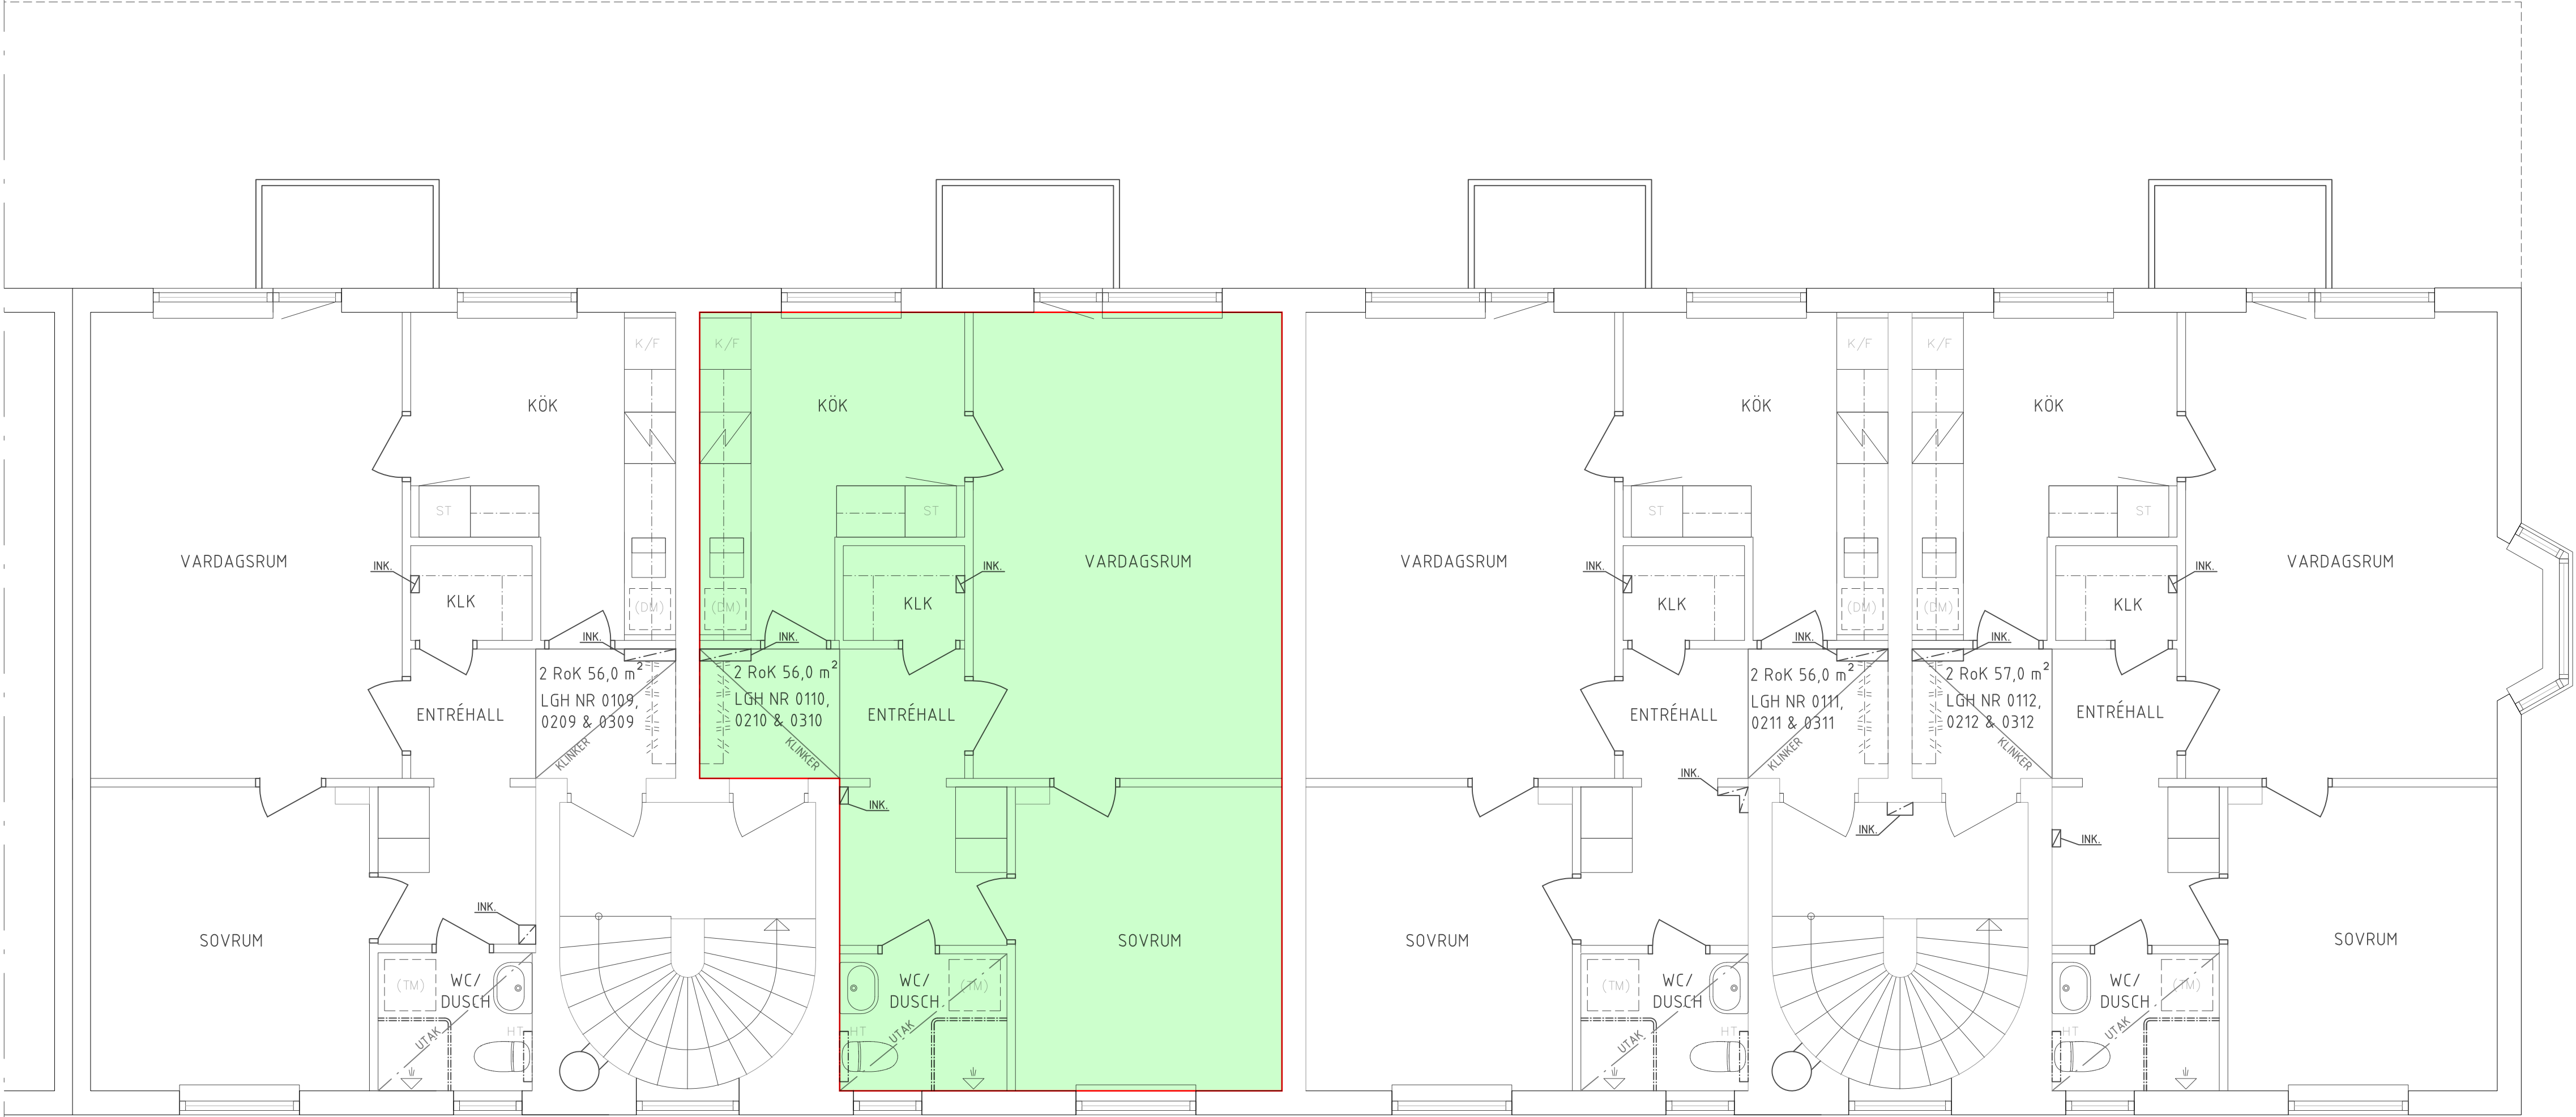

FÖRKLARINGAR

Den här ritningen är framställd på underlag av scannade ritningar ritade av Archibald Frid, daterade 1953.

OBS! Yta med klinker i hall anges på ritning. Övriga golvmaterial se rumsbeskrivning.

Ej markerade skåp är befintliga.

- K = NYTT KYLSKÅP
- F = NY FRYS
- K/F = NY KYL/FRYS
- KLK = KLÄDKAMMARE
- KLK/ST = KLÄDKAMMARE MED STÄDINREDNING
- OL = ÖVERLJUS
- HT = HANDDUKSTÖRK
- UTAK = UNDERTAK

NY GARDEROB, NYTT LINNESKÅP
NYTT STÅDSKÅP

BEFITLIGT SKÅP INREDS TILL STÅDSKÅP

NY SPIS

PLATS FÖR TVÄTTMASKIN

PLATS FÖR DISKMASKIN

NY HATTHYLLA

NY VÄGG


RIVEN VÄGG

RIVEN DÖRR

NY DÖRR

BEFINTLIG DÖRR

ORIENTERINGSPLAN

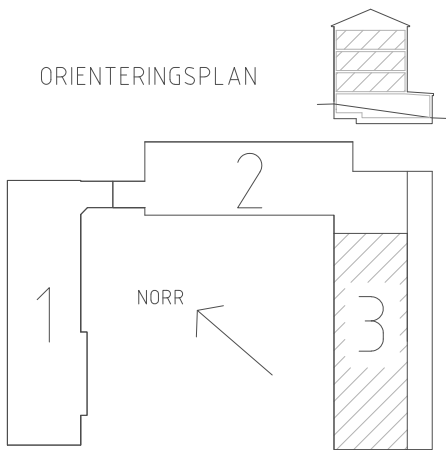

REV ANT REVIDERINGEN AVSER SIGN DATUM

RELATIONSHANDLING

SKEPPSTEDT DROTZ ARKITEKTER

RÖRSTRANDSGATAN 17 113 41 STOCKHOLM

TEL: 070-5818262

E-POST: info@skeppstedtdrotz.se

Olov LINDGREN AB

BESÖK: DROTNINGGATAN 97, 6 tr
ADRESS: BOX 45079, 104 30 STOCKHOLM
TEL: 08 - 690 25 00

A SKEPPSTEDT DROTZ ARKITEKTER - Tel: 070/5818262

V

K

E

L

UPPDRAG / FAST NR XX RITAD AV Klara Kedborn HANDLAGGARE Kerstin S Drotz

DATUM 2016-11-28 ANSVARIG Kerstin S Drotz

Kv NOCKTEGLET 6
Sjösa Torg 1-5, Sjösavägen 33-43
Bandhagen
Hus 3, Våningsplan

SKALA / RITN STRL 1:50/A1 RITNINGSNUMMER A-40.1-32 REV