




Planförslag

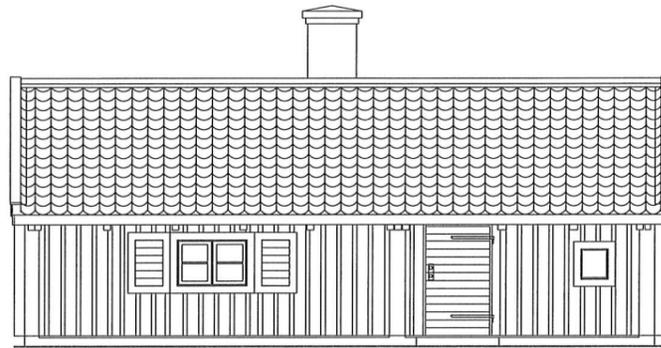


Fasad mot söder

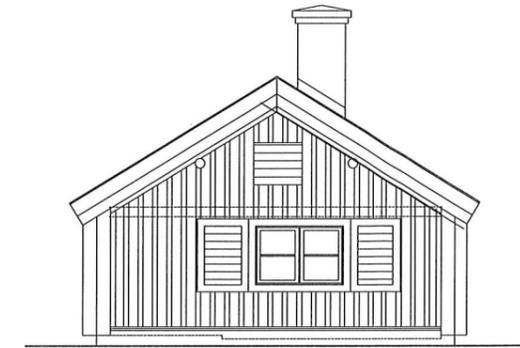

Fasad mot väster

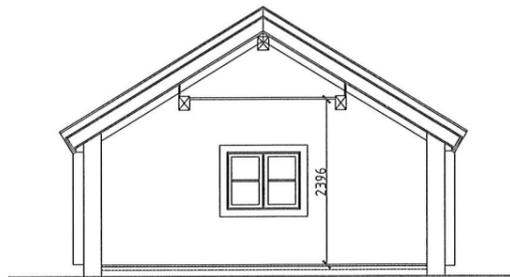

Sektion genom stuga

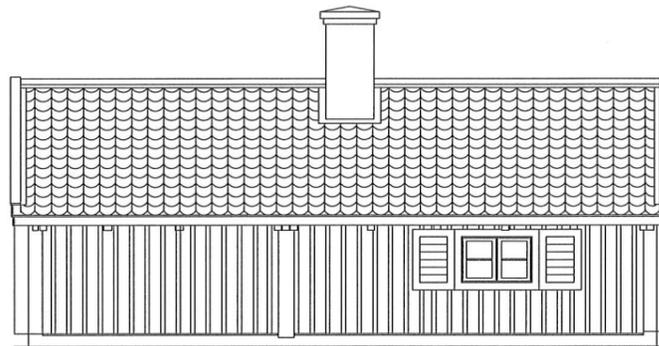

Fasad mot norr



Fasad mot öster

SKALA 1:100



BET	ANT	ÄNDRINGEN AVSER	SIGN	DATUM
 KFS KYRKANS FASTIGHETSSAMVERKAN STOCKHOLM AB		BUSSENHUS 1 Förfrågningsunderlag Plan, sektion och fasader Relationsritning		
		SKALA 1:100		
RITAD AV, KONSTRUERAD AV Stefan Günther, Ark. SAR/MSA Stockholm, 2025.05.13		RITNINGNUMMER 40-02-02	ÄNDR BET	