
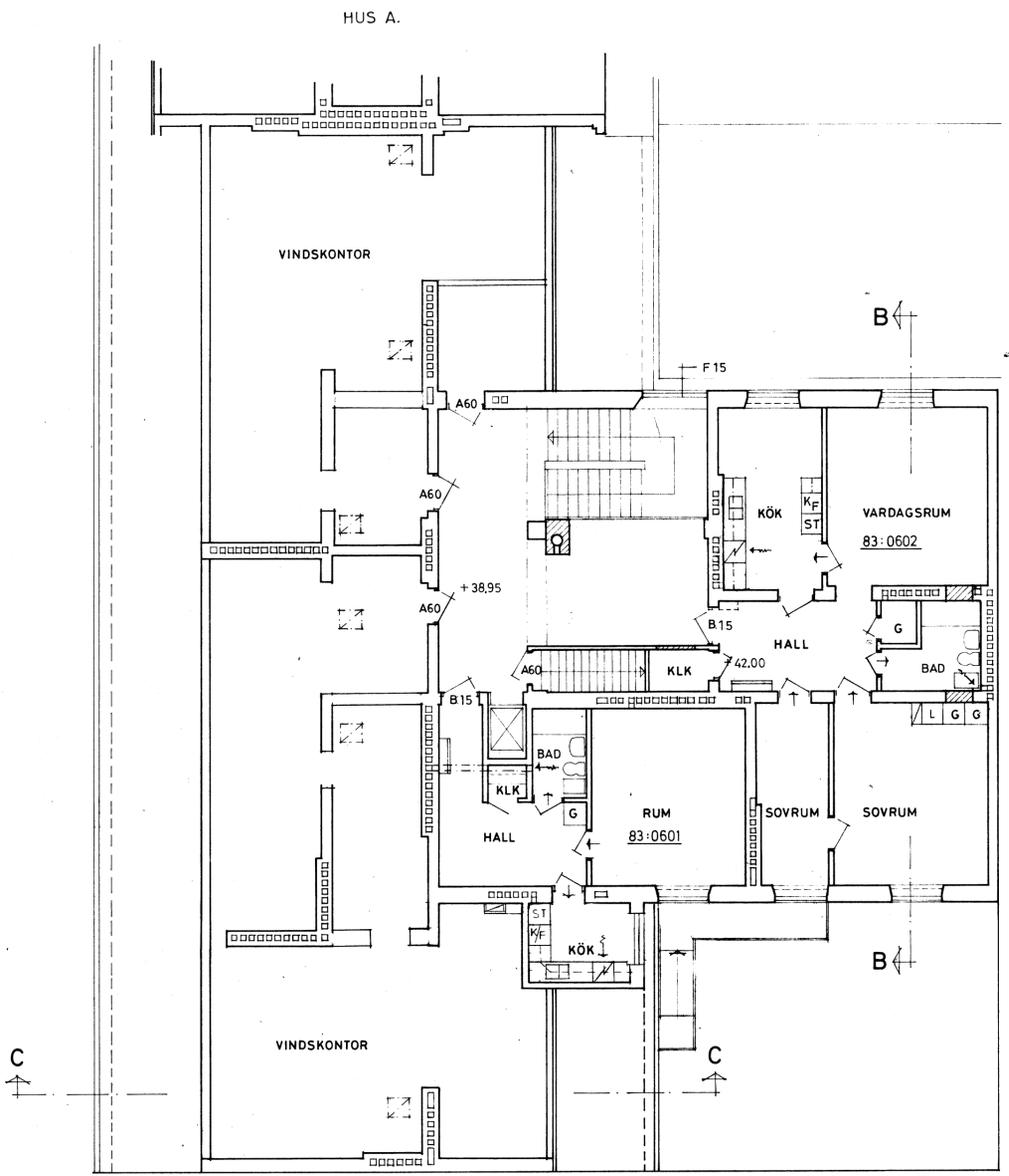


VÅNING 2-5 TR

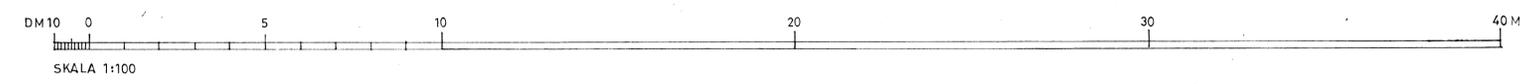

VINDSVÅNING

Relationsritning 85.06.11

REG.	ANT.	REGISTRERINGEN AVSER	SIGN.	DATUM

DPR ARKITEKTKONTOR		KV. MASKEN 46
ÖSTERLÅNGGATAN 45		OMBYGGNAD HUS B.
111 31 STOCKHOLM		PLAN 2-5 TR
TEL. 08/20 39 45, 20 93 45, 20 94 35		VIND
RITAD KONSTRUERAD	GRANSKAD	ARBETSNUMMER
L. REIS		
STOCKHOLM	82.06.10	
KOD TYP POS	RITINGSNUMMER	SKALA 1:100
		A9