


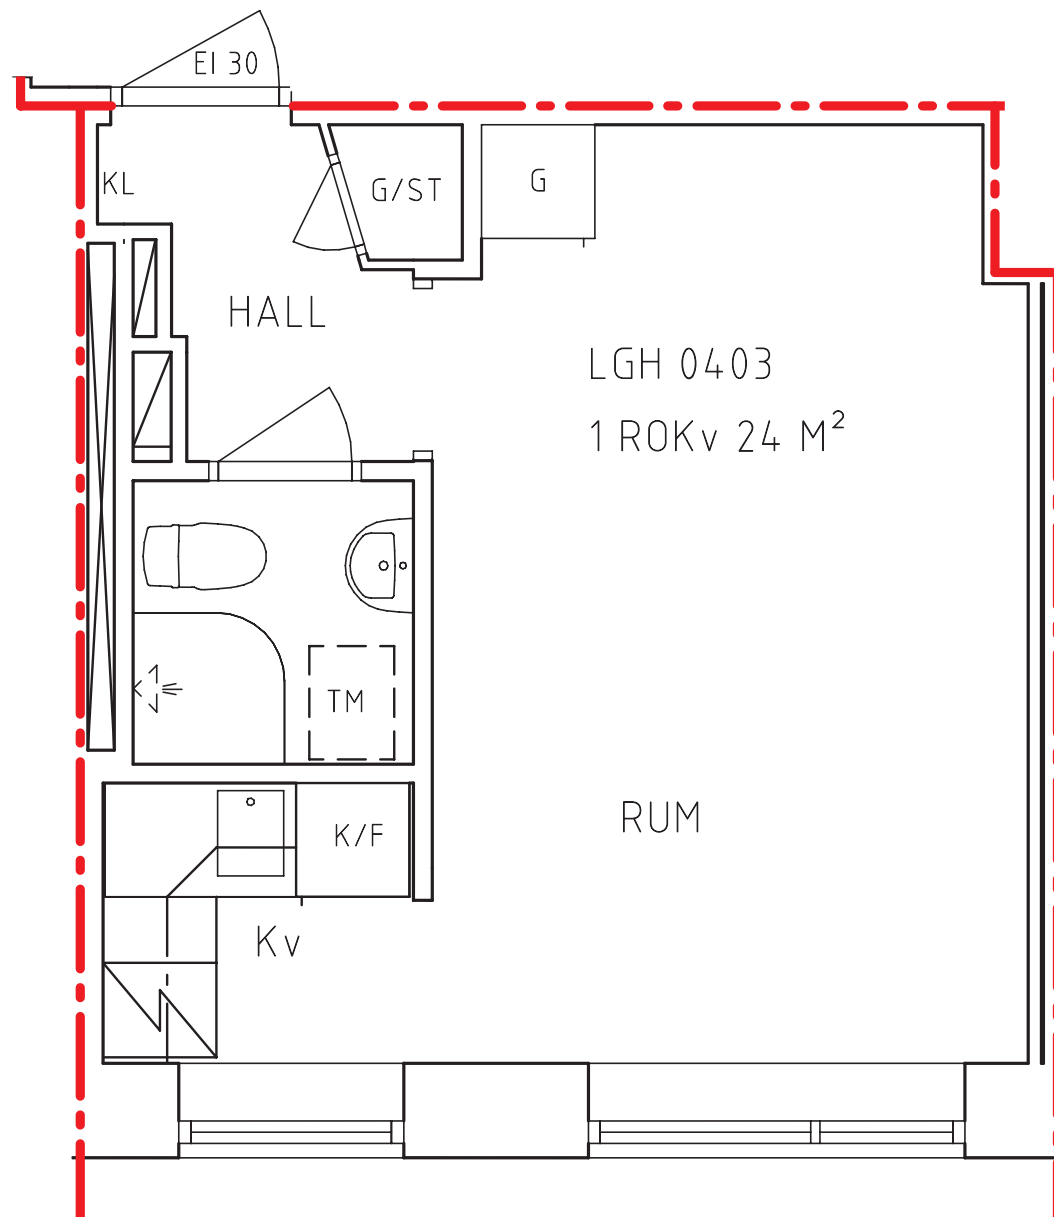

SEKTION A-A

A40-2-101

SEKTION B-B

A40-2-102

SEKTION B-B

A40-2-102

SEKTION A-A

A40-2-101

PLAN 6 - VÅNING 4 TR


0 1 2 3 4 5m

SKALA 1:100

RELATIONSHANDLING

Kv. SLIPEN 39

HÖGALIDSGATAN 41, STOCKHOLM

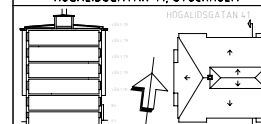

Sundell Arkitekter

 NORR MÄLARSTRAND 24
 112 20 STOCKHOLM
 TEL 08-545 55 300 FAX 08-545 55 310
 info@sundellarkitekter.se

BYGGNADSFIRMA
OLOV LINDGREN AB

 BESÖK: DROTTNINGGATAN 97, 6 F
 ADDRESS: BOX 45079, 104 30 STOCKHOLM
 E-POST: cad@olovlindgren.se
 TEL: 08-690 25 00 FAX: 08-33 06 33

A SUNDELL ARKITEKTER AB 08-545 55 300

B 08-663 88 99

E ALL EL ELEKTROKONSULTER AB 08-706 45 50

K SÖREN LUNDGREN BYGGKONSULT AB 08-546 409 00

V JARL WAGNUSSEN AB 08-556 009 00

L NOVAMARK AB 08-556 009 00

O

48.20/001 J.R. G. ALSTAD

2010-08-05 MATS LENNFALK

STAMBYTTE - OMBYGGNAD

PLAN 6 - VÅN 4 TR

1:100 / A3

A40-1-106