

# FÖRKLARINGAR

E160




HORNSGATAN 108-116/BRÄNNKYRKAGATAN 97-105, FASTIGHETER TAPETEN 5, 6 OCH 7, RITADES 1896-97 SOM EN BOSTADSSOCIAL STORSÄTTSNING FÖR MINDRE BEMÖDLADE, AV ARKITEKT OLOF JANSSON ÅT DET IDEELLA BYGGNADSBOLAGET MANHEM AB.

OMBYGGNAD OCH RESTAURERING ÄREN 1999-2001 AV TAPETEN 5, HORNSGATAN 108-112, ÄR GJORDA EFTER ÖNSKEMÅL OCH I SAMRÅD MED NUVARANDE FASTIGHETSÄGARE (SE RITNINGSHUVUDI) OCH HYRESGÄSTER.

DENNA RITNING ÄR SAMMANSTÄLLD UTIFRÅN UNDERLAG AV ARKITEKT HENRY LETHÖLMS ÖMBYGGNADSRITNINGAR FRÅN 1976 SAMT UPPMÄTNINGAR. VARJE BOSTADS- OCH LOKALÄNHET UTGÖR EGEN BRANDCELL.

NYA VÄGGAR, LAGADE HÅL

SÄMMLIGA MÄTT SKALL KONTROLLERAS PÅ PLATS.

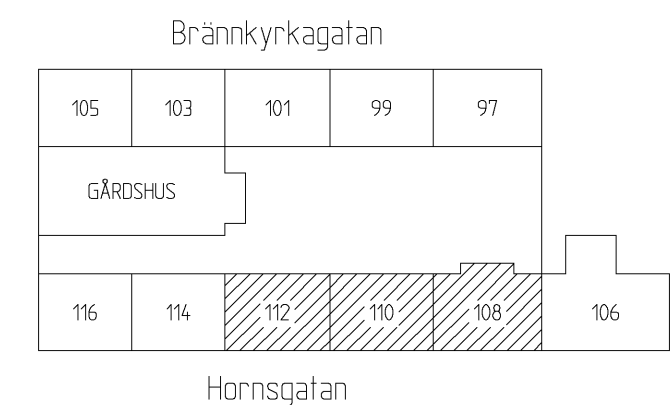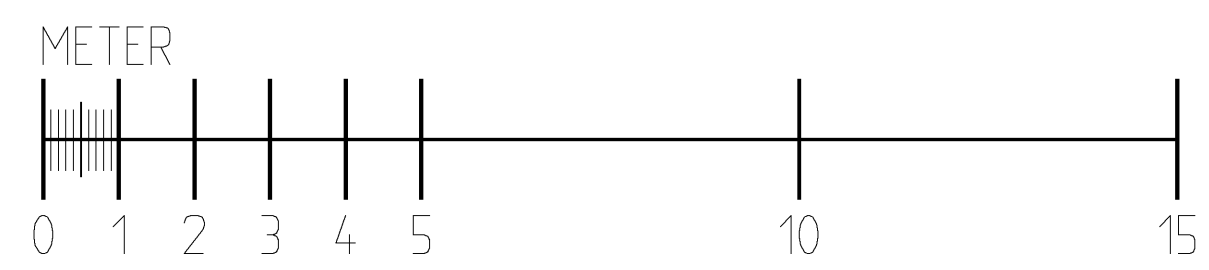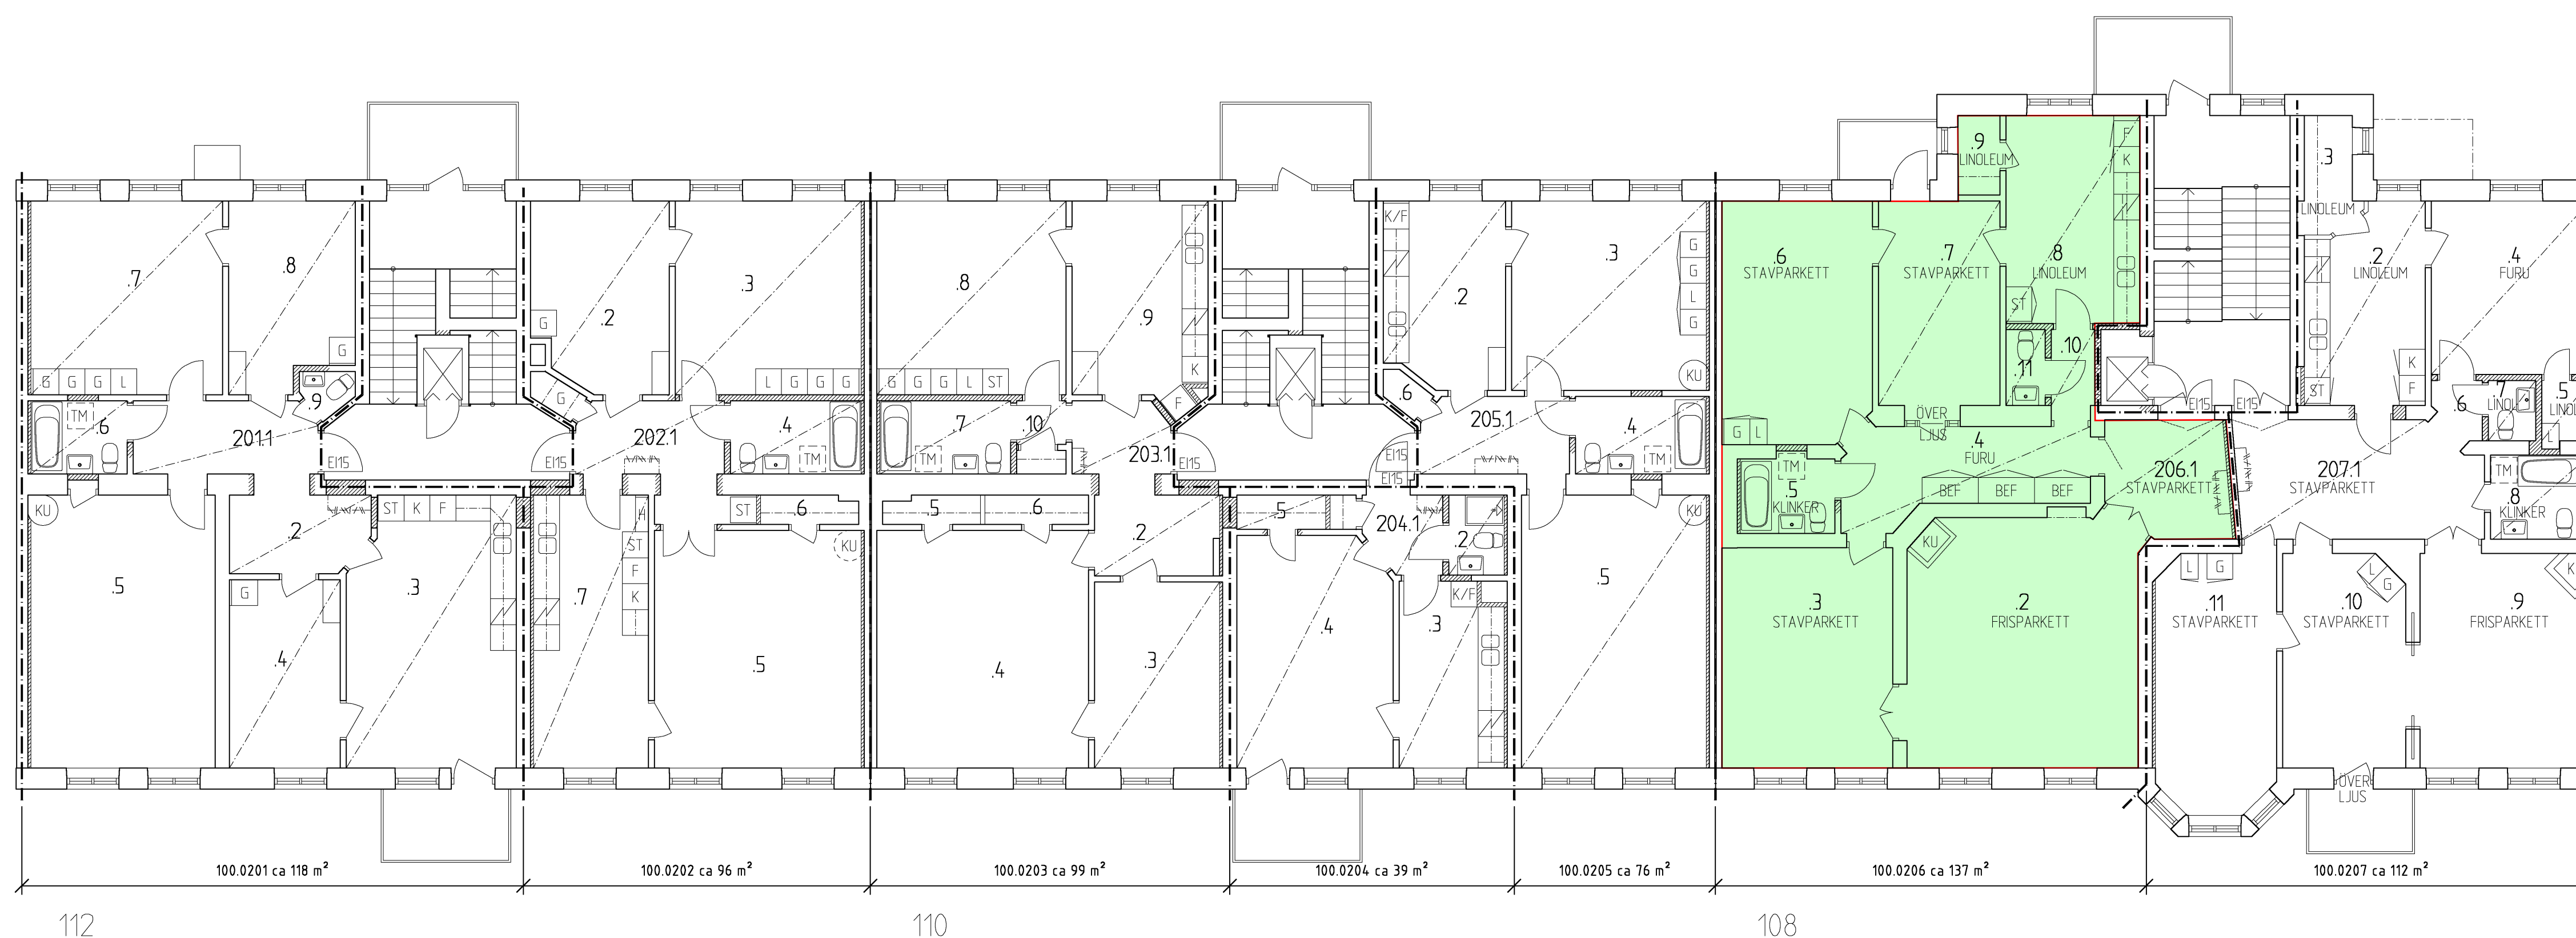

BET	ANT	ÄNDRINGEN AVSER	SIGN	DATUM
RELATIONSHANDLING MARS 2001				
KV TAPETEN 5 Hornsgatan 108-112				
TEL 08 - 492 25 10, FAX 08 - 33 06 33 E-POST: info@olovlindgren.se BRÖTTNINGEGATAN 97, BOX 45079, 104 30 STOCKHOLM				
X A Arkitekt Pelle Norberg TEL 08 - 722 99 15 K Tyresö Byggnads AB FAX 08 - 722 99 15 V Fröderberg Ingenjör AB TEL 08 - 792 80 44 E Stubbings kons. inq.byrå AB TEL 08 - 39 95 45 FAX 08 - 648 53 02 TEL 08 - 667 99 35 FAX 08 - 667 27 76				
UPPDRAG NR	100 /	RITAD AV	FS	HANDLAGGARE
DATUM	1998-09-21	ANSVARIG		Pelle Norberg
TAPETEN 5, Hornsgatan 108-112, Södermalm				
OMBYGGNAD				
PLAN 3, VÅNING 2 TR.				
SKALA	1:100/A1	NUMMER	A303:03	BET

G:\Bygg\Avd\Avalutade objek\TAPETENS Ritningar\Relation\Arkitekt\A\_model\A\_admin\Forkl.dwg, G:\Bygg\Avd\Avalutade objek\TAPETENS Ritningar\Relation\Arkitekt\A\_model\A\_admin\Kajlar.dwg