


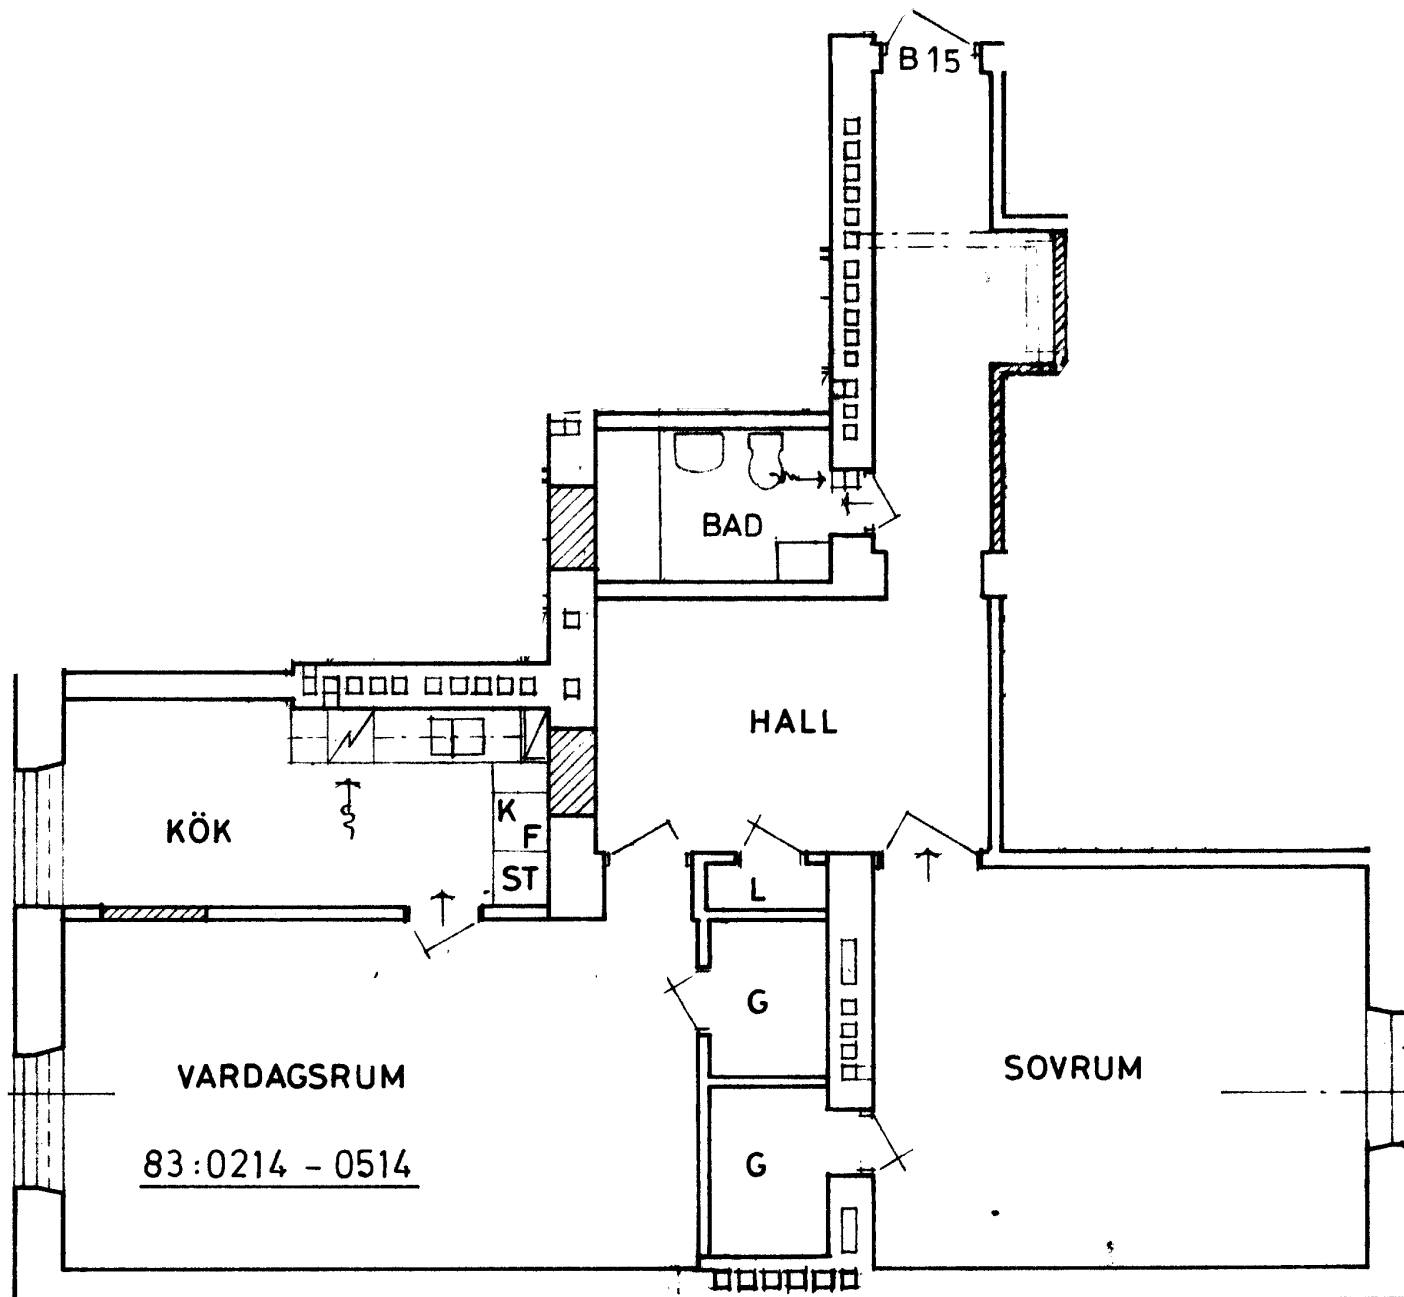


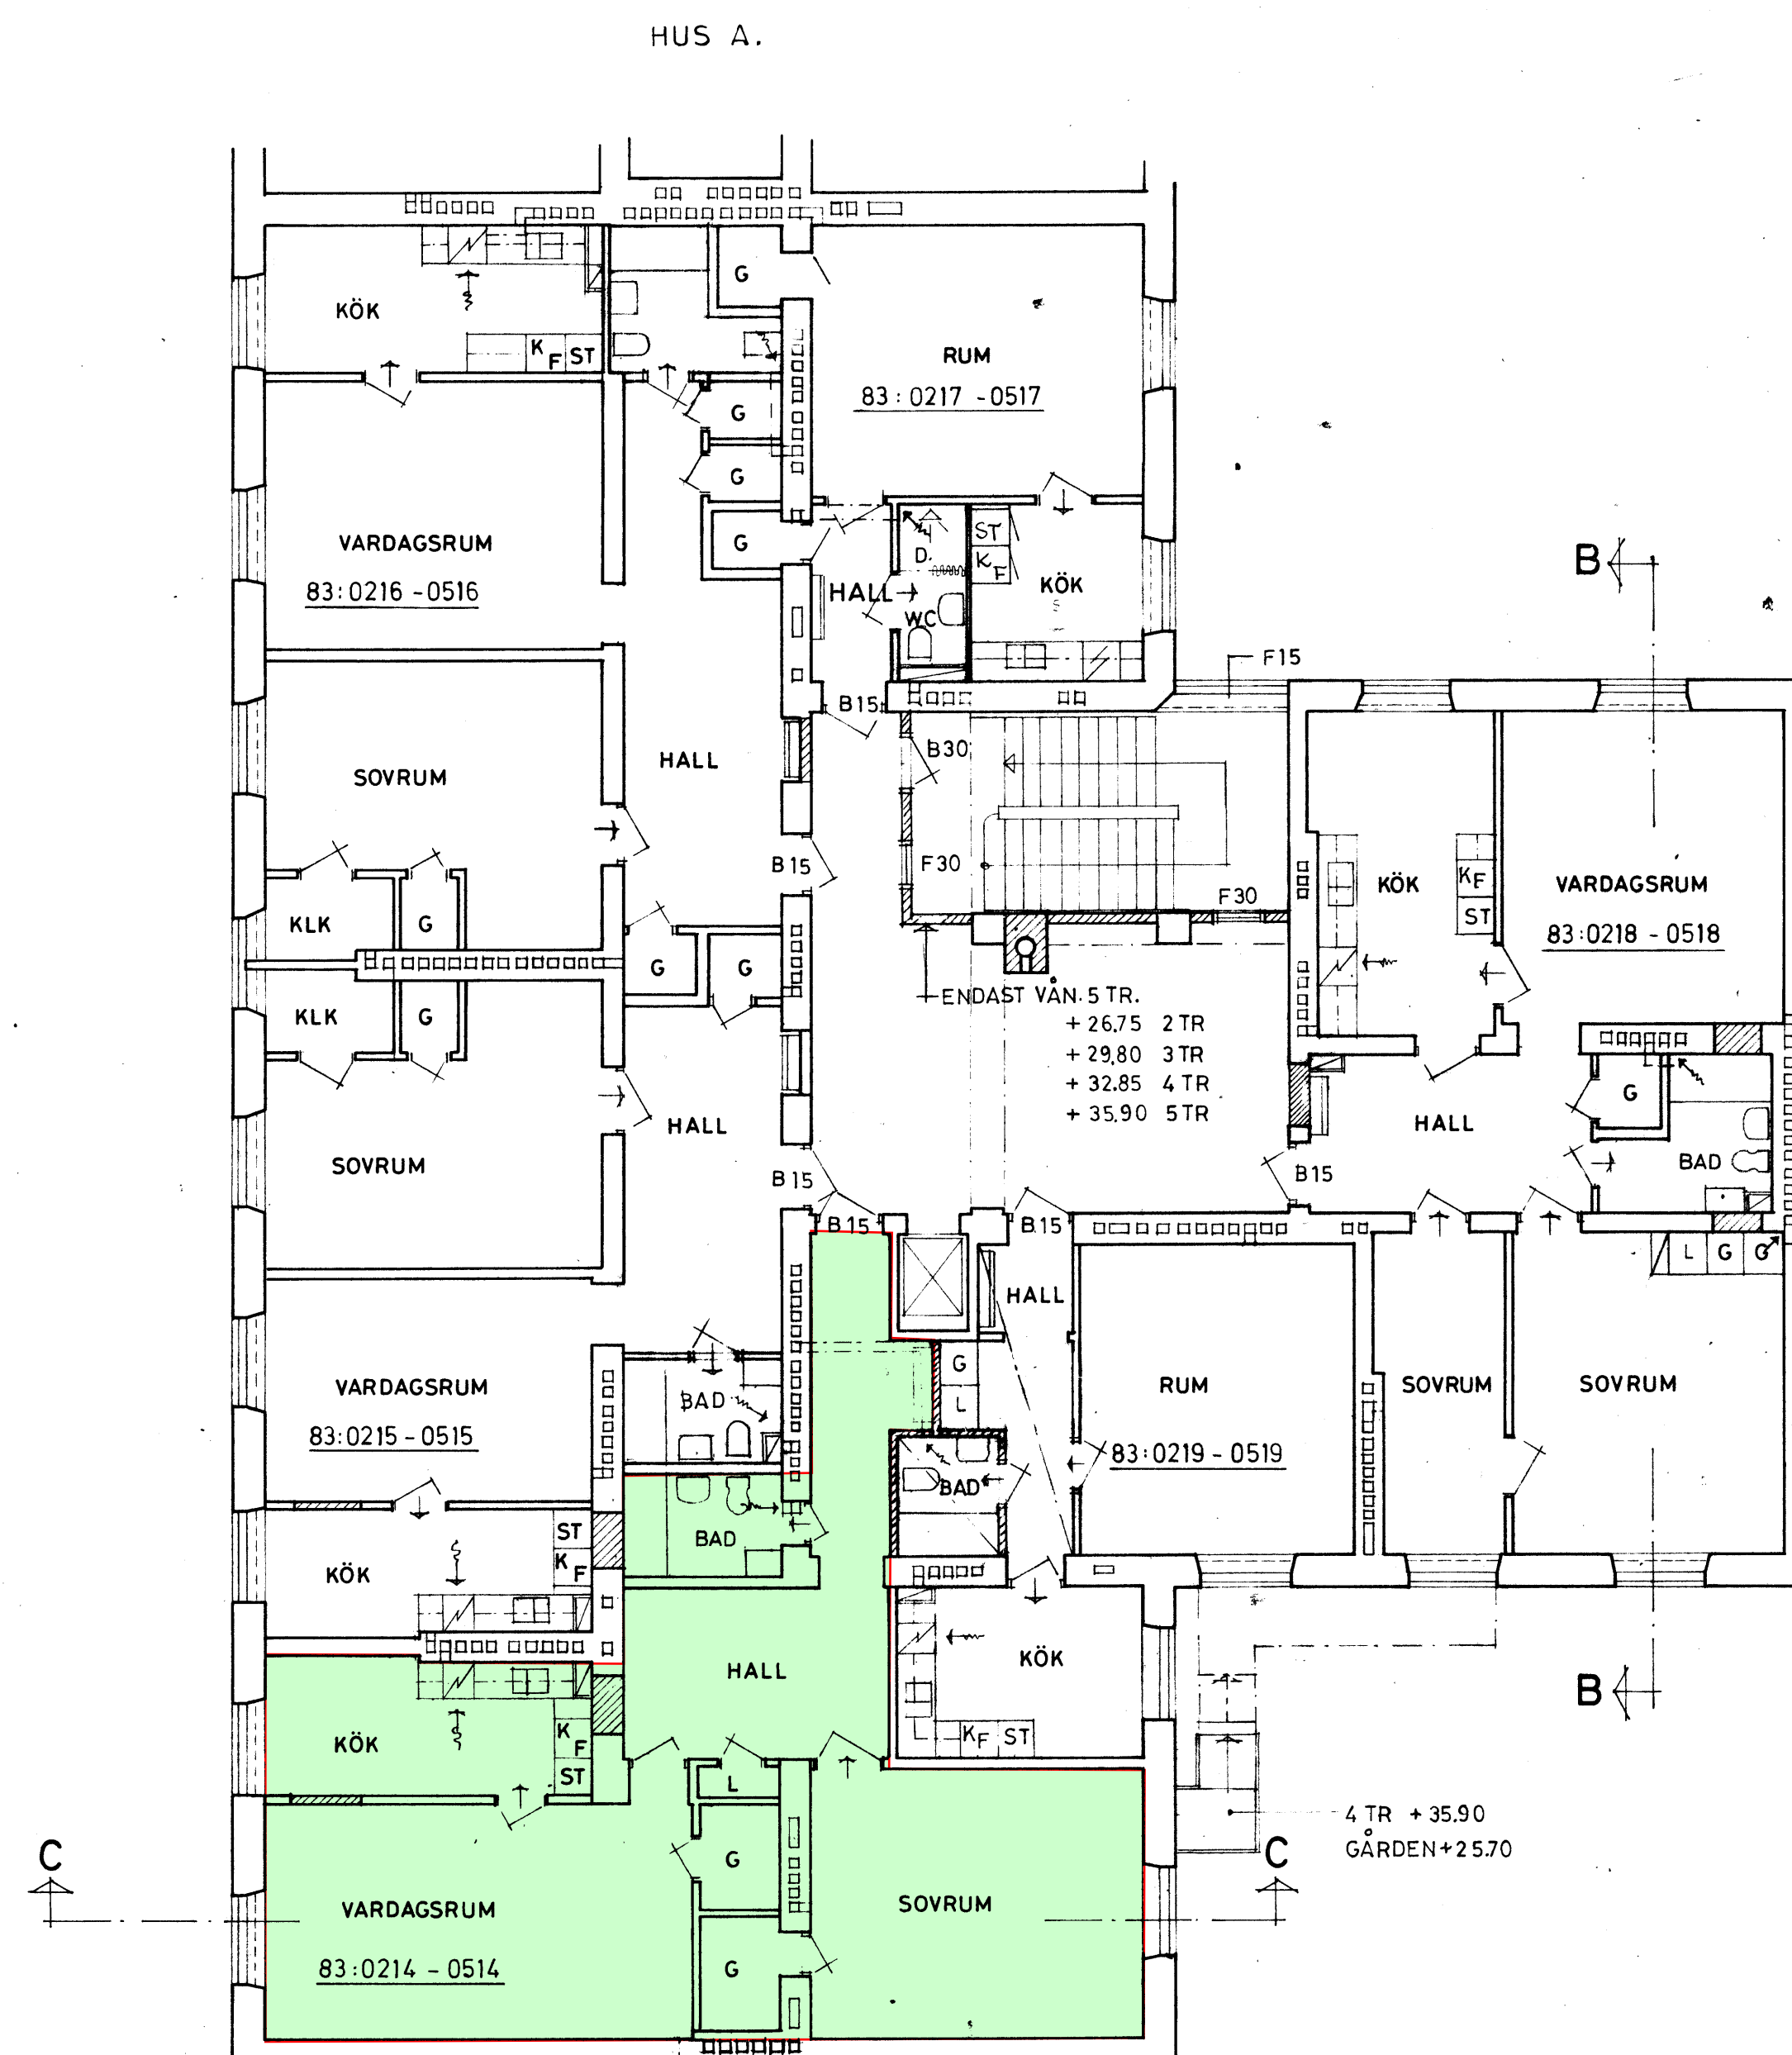

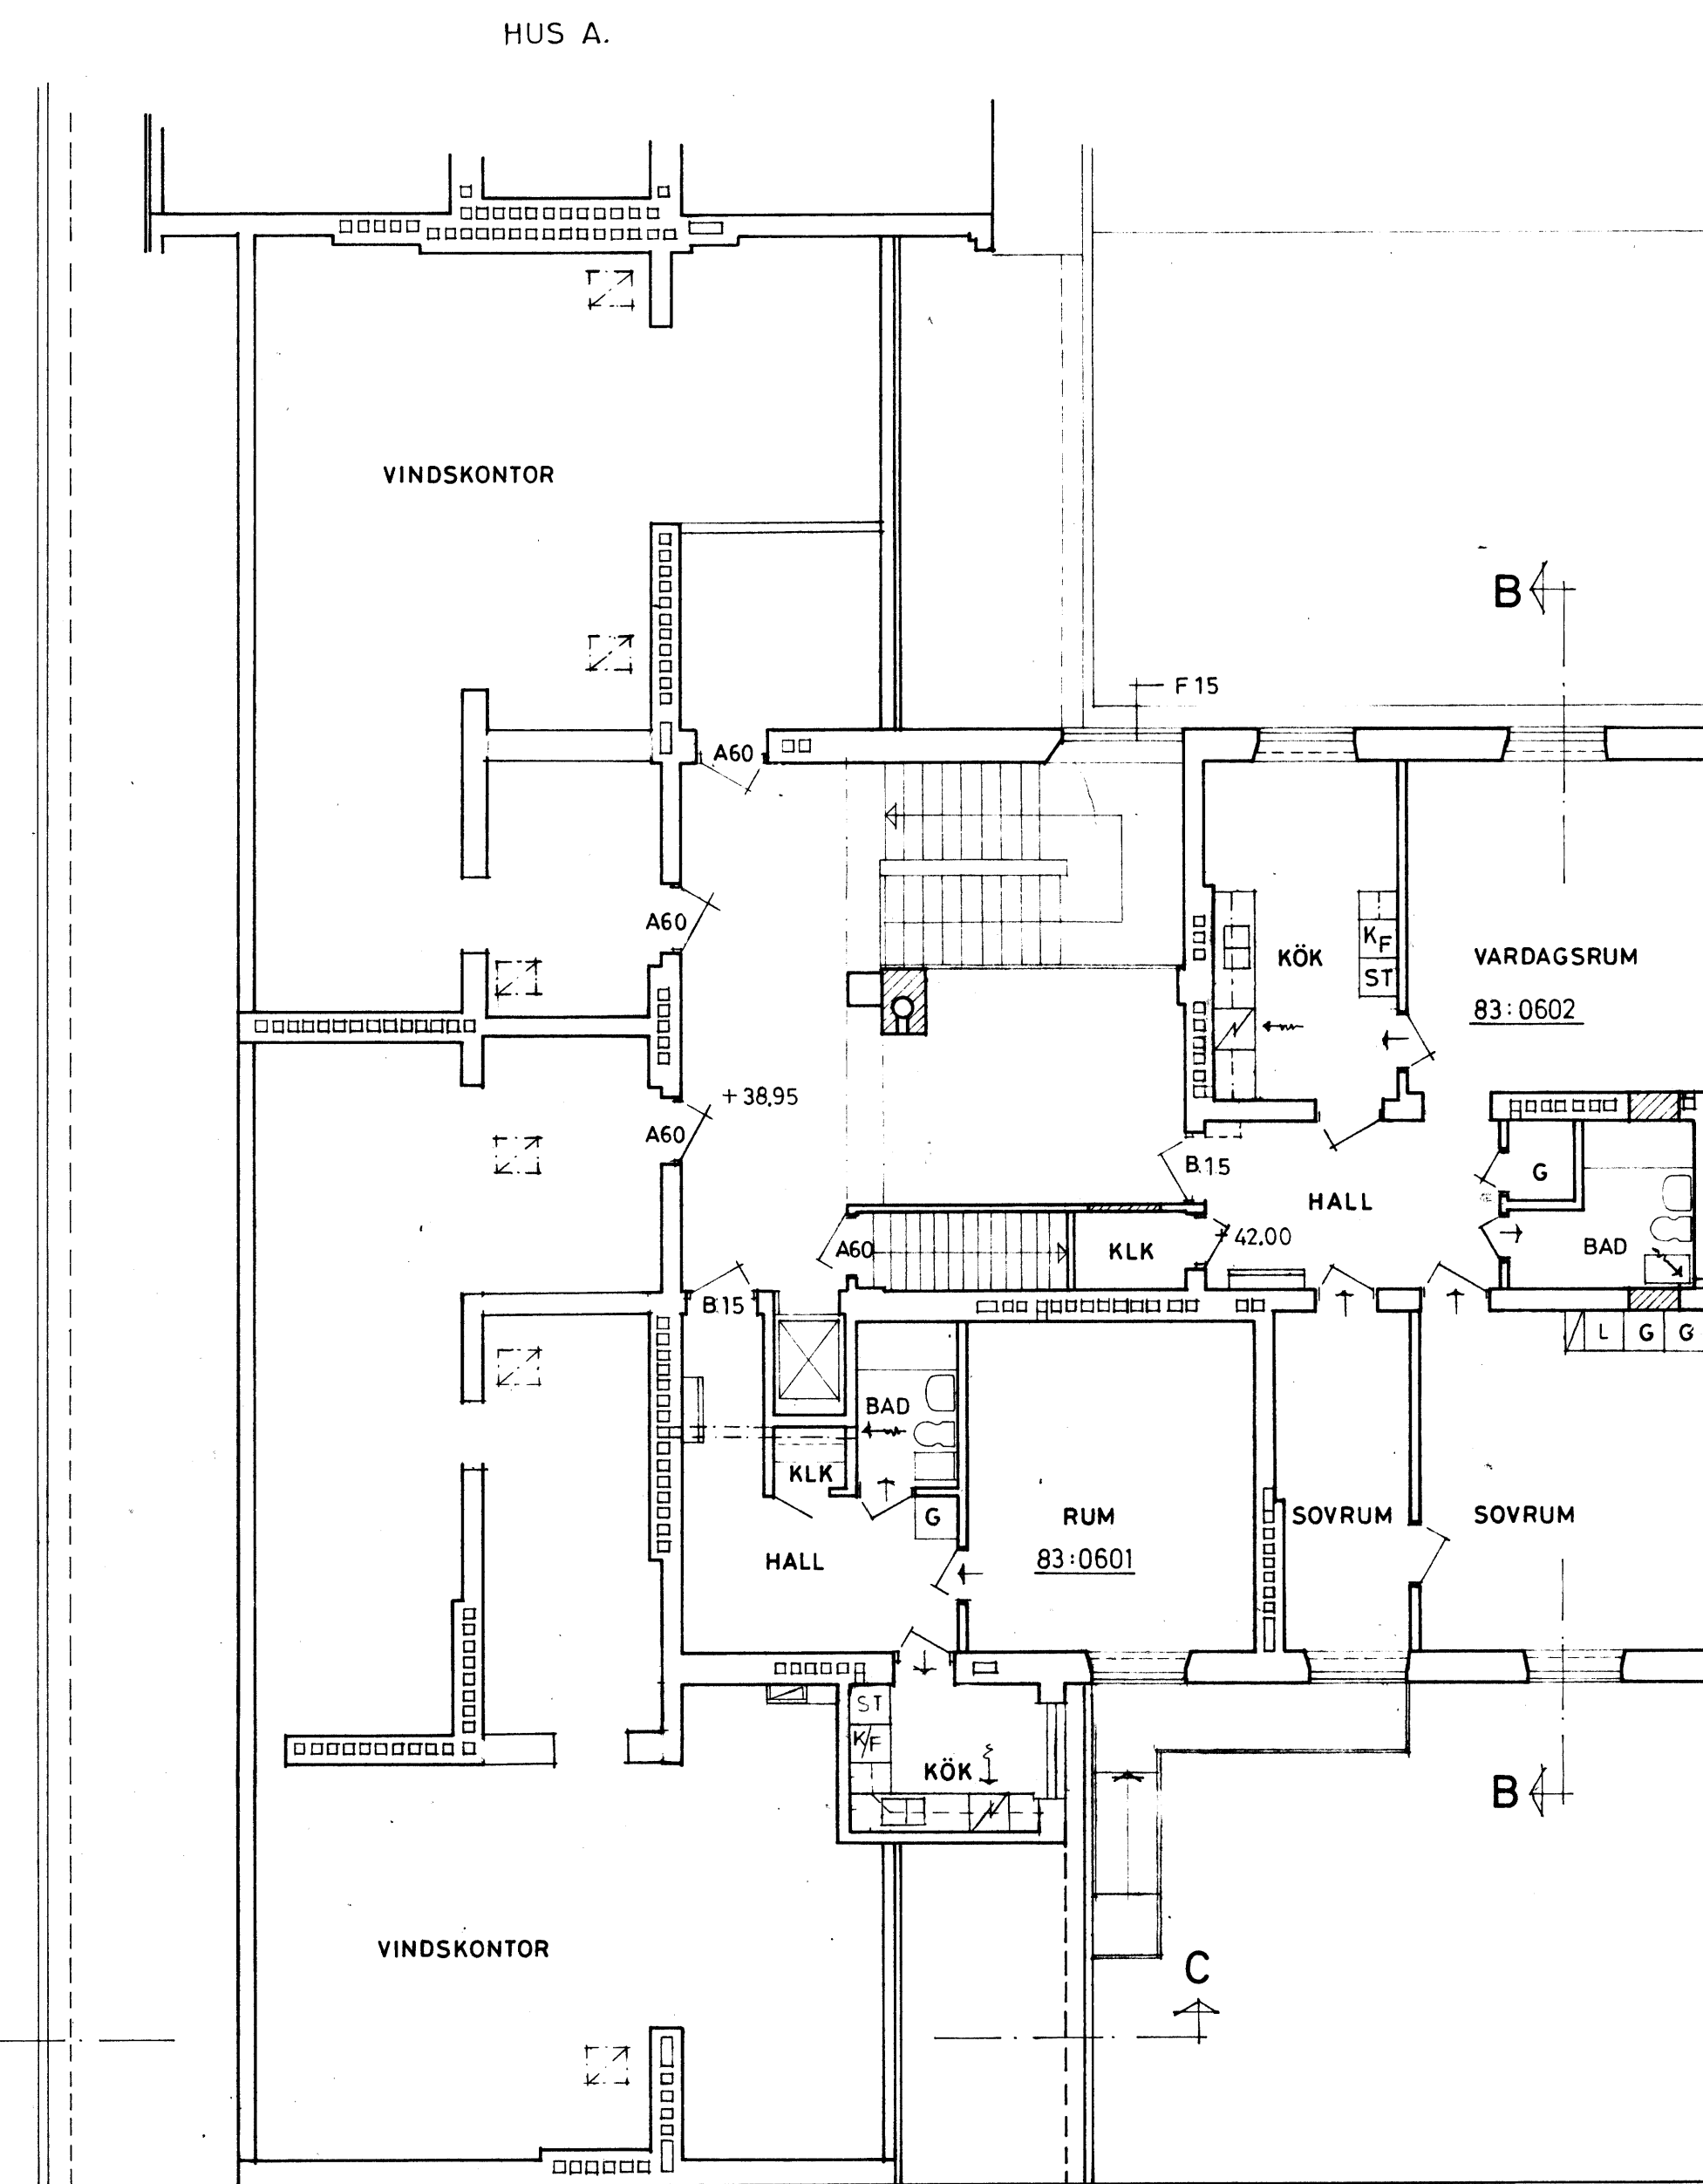

VÅNING 2-5 TR

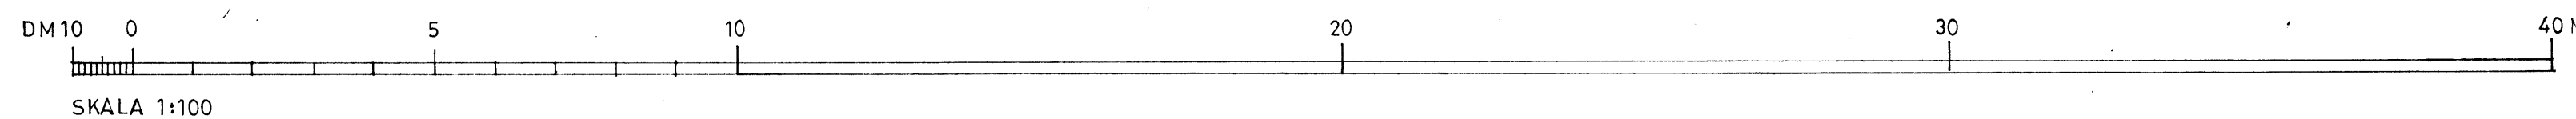

VINDSVÅNING

□ = TAKLUCKA 500X600 DM

Relationsritning 85.06.11

REG.	ANT.	REGISTRERINGEN AVSER	SIGN.	DATUM
------	------	----------------------	-------	-------

DPR ARKITEKTKONTOR
ÖSTERLÅNGGATAN 45
111 31 STOCKHOLM
TEL. 08/20 39 45, 20 93 45, 20 94 35

KV. MASKEN 46

OMBYGGNAD HUS B.

PLAN 2-5 TR

VIND

SKALA 1:100

RITAD KONSTRUERAD GRANSKAD ARBETSNUMMER

L. REIS

STOCKHOLM 82.06.10

KOD TYP POS RITINGSNUMMER

A9