





XREFS: ..\..\15 - RITNINGSDATA\15.000001\15.000001.dwg - Arkitekt\Kamp.dwg
 ..\..\15 - RITNINGSDATA\15.000001\15.000001.dwg - Arkitekt\Kamp.dwg

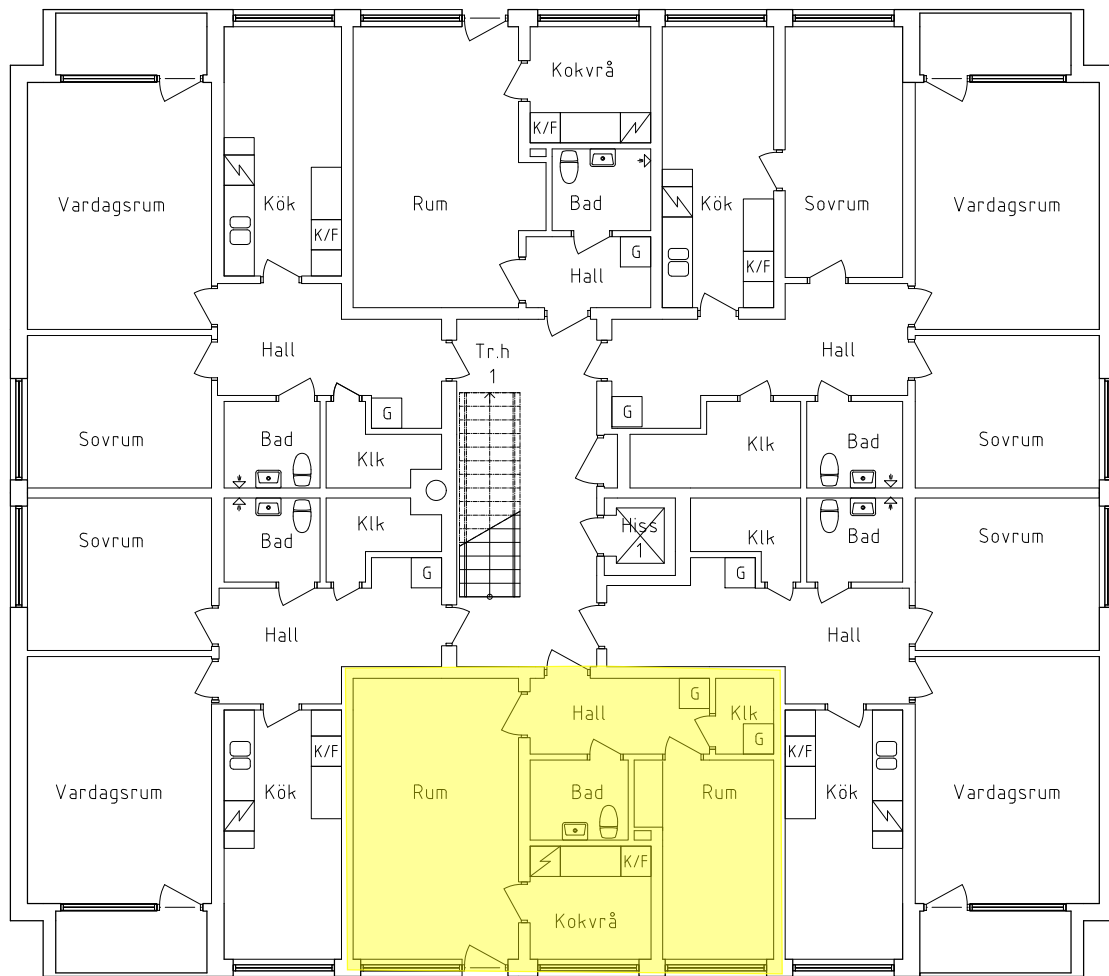

Kontrollmätning av planmått eller rumshöjd har inte gjorts på plats. Detaljer kan skilja sig från verkligheten.

BET	ANT	ÄNDRINGEN AVISER	DATUM	SIGN
-----	-----	------------------	-------	------

RELATIONSHANDLING

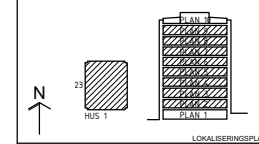

PRINCESSAN 1
SBA-INVENTERING

FASTIGH NR	BYGGN NR	PROJEKTNR	PROJEKTSV/HUZE
4626	01		K.HULTQVIST
A	FIRETECH ENGINEERING	010-150 14 00	
B	FIRETECH ENGINEERING	010-150 14 00	
-	-	-	-
-	-	-	-
LEVERANS NR	RITADKONSTR	HANDLAGGARE
2859,475	LAY	L. ARNSBY
DATUM	PROJEKTERINGSANSVARIG	
2017-05-01	M. ARDENMARK	

PRINCESSAN 1
PLAN 2-9

ÖVERSIKTSRITNING	
SKALA	RITNINGSNUMMER
A1 1:50 A3 1:100	A400-10200 -



LAGER:

PLÖ: 2020-06-02, B324, C:\TEMP\NE_TPP\HUZE_ARKVIV\4.626 - PRINCESSAN 1\5. RITNINGSDATA\15.000001.dwg, fneww