
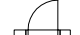
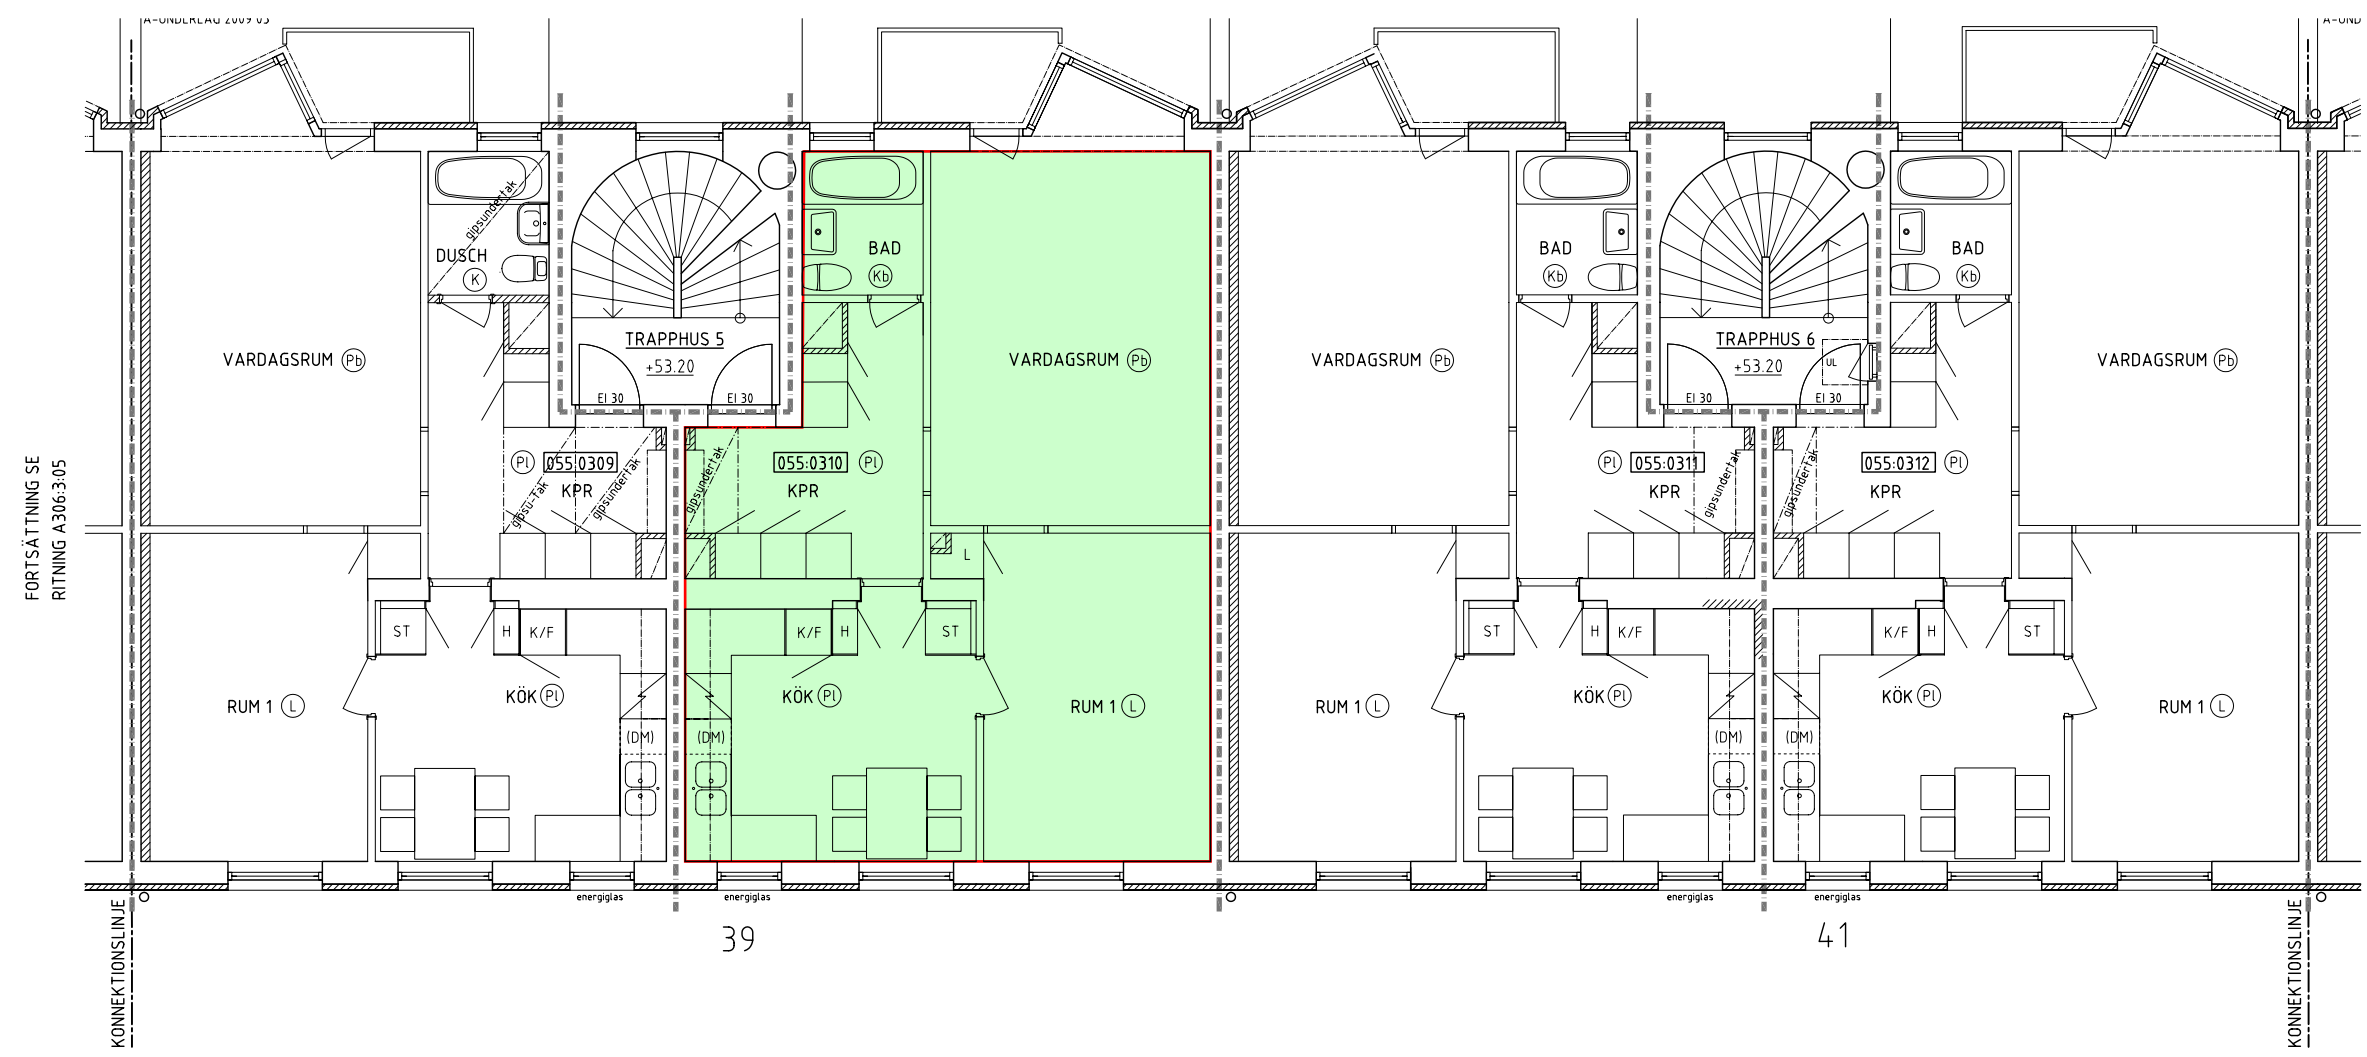


FÖRKLARINGAR
 FASTIGHETEN BESTÅR AV TVÅ FASTIGHETER SOM SAMMANLAGITS. KARLSKRONAVÄGEN 31-35 TILLHÖR OLOV LINDGREN S EGENA BYGGEN OCH RITADES 1946 AV ARKITEKT ALLAN WERNER. 1983-85 BYTTES TAKTEGEL OCH TVÅTTSTUGAN BYGGDES OM. 2002 INSTALLERADES FJÄRRVÄRME.
 KARLSKRONAVÄGEN 37-45 FÖRVARVADES 2001. Huset ritades 1946 av arkitekt Gunnar Thorsell. Taktegel byttes på 1980-talet och fjärrvärme installerades 1980. ÄNDRINGSRITNINGAR 2006 ÄR BASERADE PÅ UNDERLAG GJORDA AV ASTACUS AB UTFÖRAN ORIGINALRITNINGAR SAMT UPPMÄTNINGAR I VISSA DELAR UTFÖRDA AV IGLÖO ARKITEKTER.
 FÖRÄNDRINGAR ÄR GJORDA EFTER ÖNSKEMÅL OCH I SAMRÅD MED NUVARANDE FASTIGHETSÄGARE (SE RITNINGSHUVUD) OCH HYRESGÄSTER.

ALLA MÅTT ANGES I MM
 VARJE BOSTADS- OCH LOKALLÄGNETHET UTGÖR EGEN BRANDCELL.

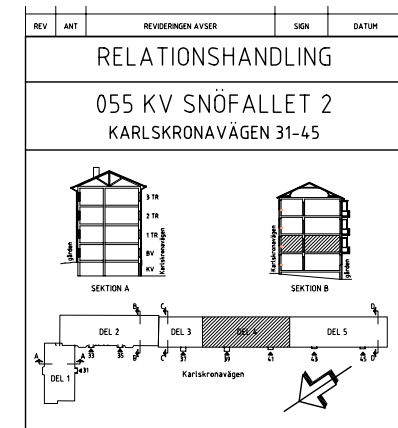
BRANDCELLSGRÄNS EI 60 - - - - -
 NY BYGGNADSDDEL - - - - -
 BEF. DÖRR = 
 NYA DÖRRAR = 

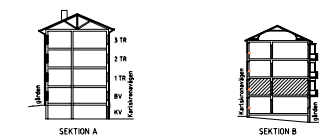
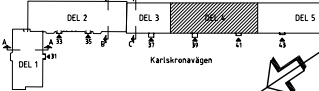
GOLVMATERIAL:
 (P) = Ny parkett (K) = Ny klinker
 (Pb) = Befintlig parkett (Kb) = Befintlig klinker
 (S) = Ny natursten (Pl) = Ny plattmatta
 (Mb) = Befintlig marmor (L) = Ny linoleummatta



FORTSÄTTNING SE RITNING A 306:3:05

FORTSÄTTNING SE RITNING A 306:5:05



REV	ANT	REVIDERINGEN AVSER	SEN	DATUM
RELATIONSHANDLING				
055 KV SNÖFALLET 2				
KARLSKRONAVÄGEN 31-45				
 SEKTION A SEKTION B				
 DEL 1 DEL 2 DEL 3 DEL 4 DEL 5 Karlskronavägen				
BYGGNADSFIRMA				
OLOV LINDGREN AB				
BESÖKS: Drottninggatan 97, 6 tr ADRESS: BOX 48079, 104 30 STOCKHOLM E-POST: cad@olovlindgren.se TEL: 08-690 25 00, FAX: 08-33 06 33				
A IGLÖO ARKITEKTER HB, 08-30 30 27 B BRIAB BRAND & RISKINGENJÖRERNA AB, 08-410 102 50 E JAN FRANSON ELKONSULT AB, 08-10 39 05 K SÖREN LINDGREN BYGGKONSULT AB, 08-706 45 50 L ACAD-INTERNATIONAL AB, 08-556 211 42 V SEVEKO VVS-KONSULT AB, 08-448 74 70 Ö TOPIA LANDSKAPSARKITEKTER AB, 08-654 33 10				
UPPDRAG / FAST NR		RITAD AV		HANDLÄGGARE
055		JL		E Dunér
DATUM		ANSVARIG		
2009-03-30		J Lundberg		
OMBYGGNAD - ÄNDRING				
Del 4 - Våning 3tr				
SKALA / RITN STRL		RITNINGNUMMER		I REV
1:50/A1		A306:4:05		



x-ref:055 Snöfallet 2\02 A\04 Modell\Plan-Relation\055A\04-2-tr-del3-5.dwg