

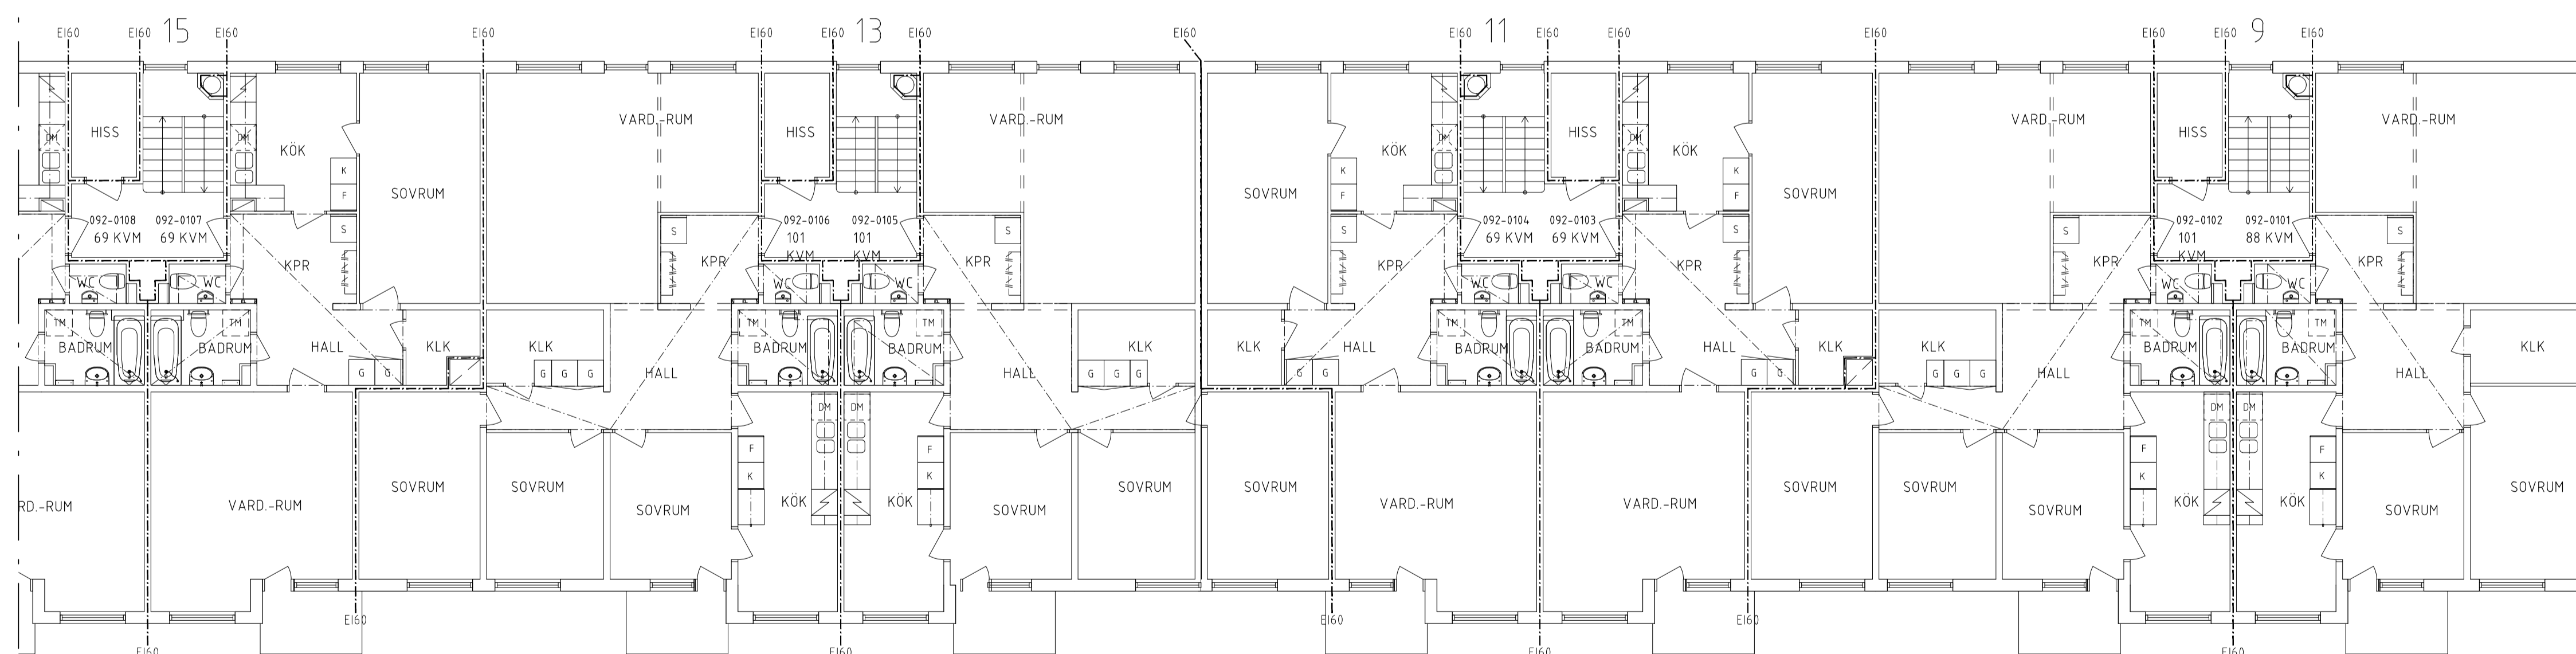


FÖRKLARINGAR
 ALLA MÅTT I MM
 BRANDCELLSGRÄNS

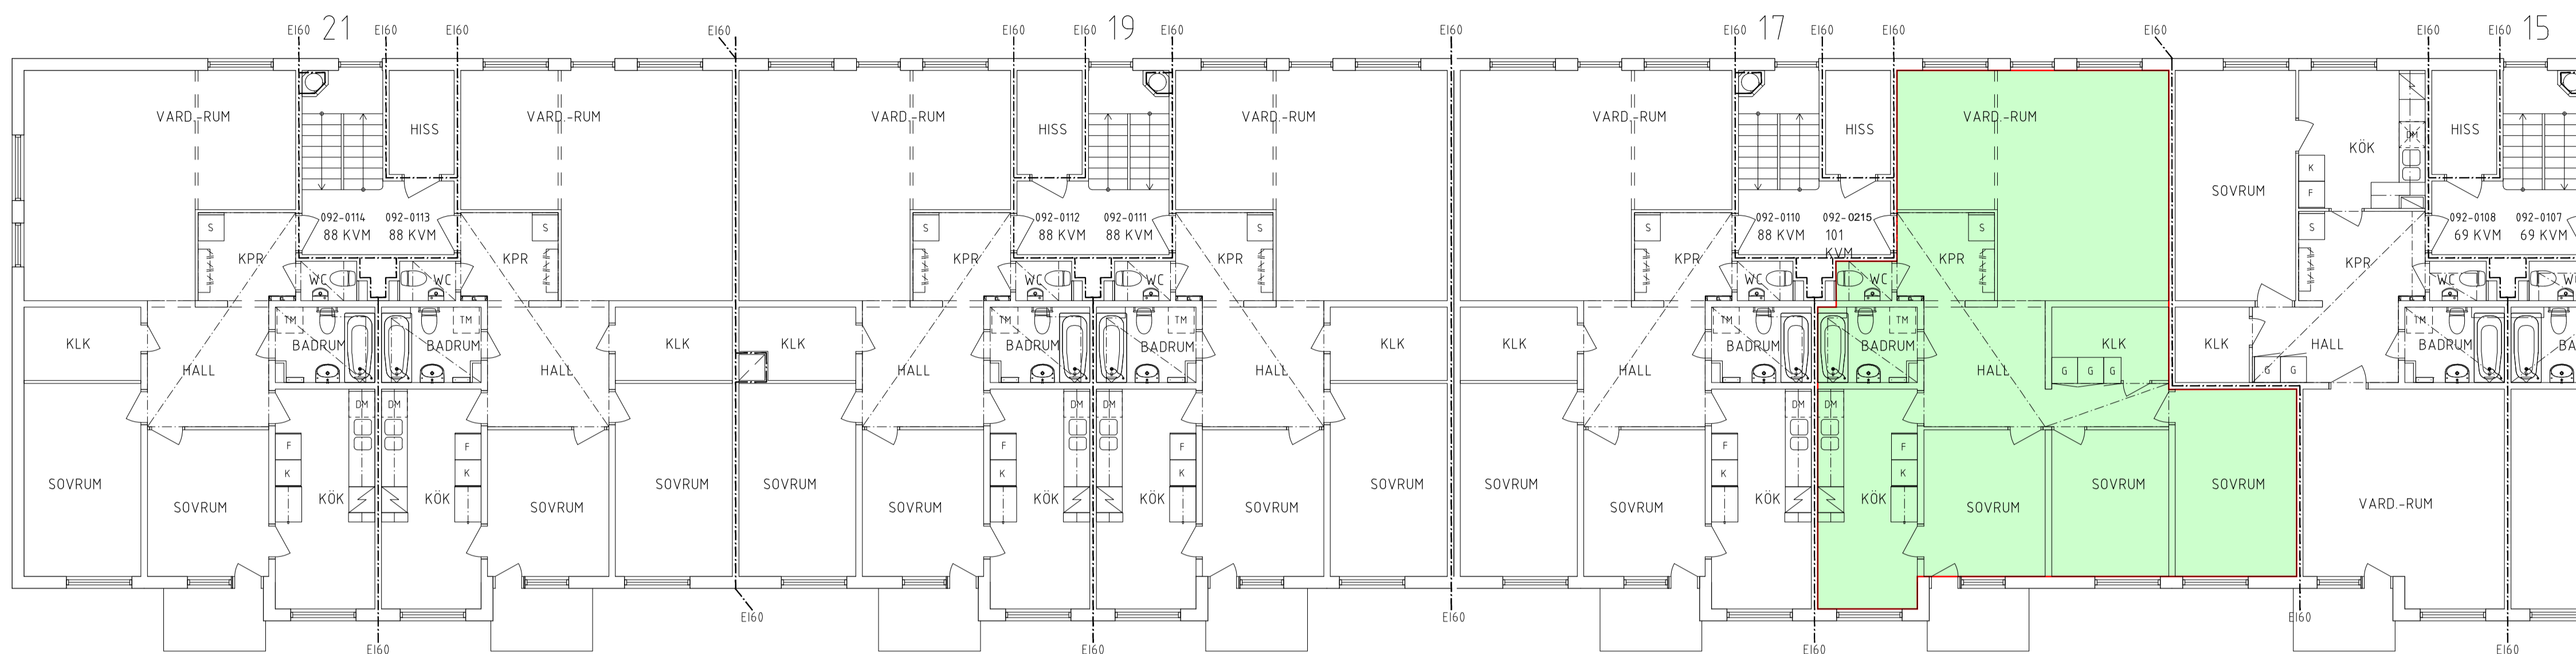

HÄNVISNINGAR

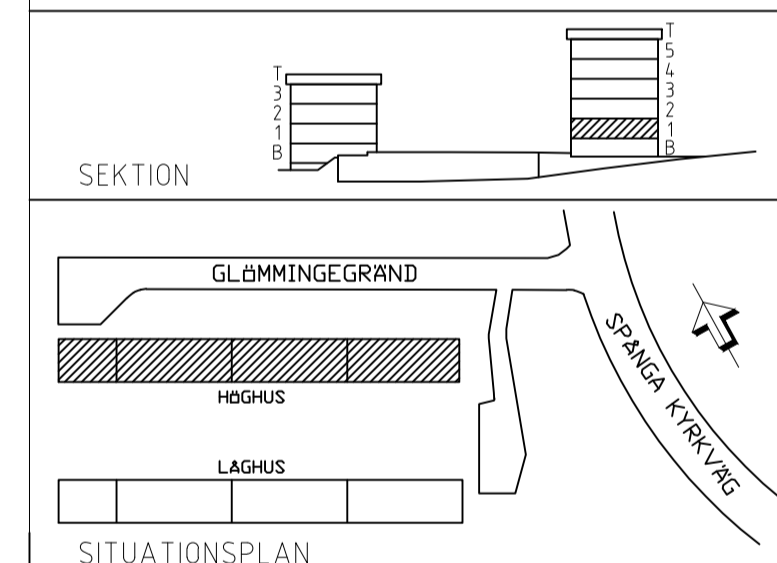

RELATIONSHANDLING
 KV JURINGE 1
 GLÖMMINGEGRÄND 9 - 37, 163 62 STLHM

e.l.e
 ARKITEKTER
 Alsnögatan 11
 116 41 Stockholm
 Tel 08 122 090 00
 www.e-l-e.se

OLOV LINDGREN

Ⓐ e.l.e Arkitekter AB	T 08-12209000
Ⓒ Jan Fransson Elkonsult AB	T 08-12201994
Ⓓ Kennedy AB	T 08-291500
Ⓔ A Klimaf AB	T 0790-758884

UPPDRAG / FAST NR 18-1803	RITAD AV JR	HANDLAGGARE T ENEKVIST
DATUM 2022-09-12	ANSVARIG T ENEKVIST	

BOSTAD RENOVERING
 HÖGHUS VÅNINGSPLAN 1
 ÖVERSIKTSPLAN
 SKALA / RITN STRL
 A1-1:100, A3-1:200
 RITNINGNUMMER
 A-40.1-120
 1 REV

