



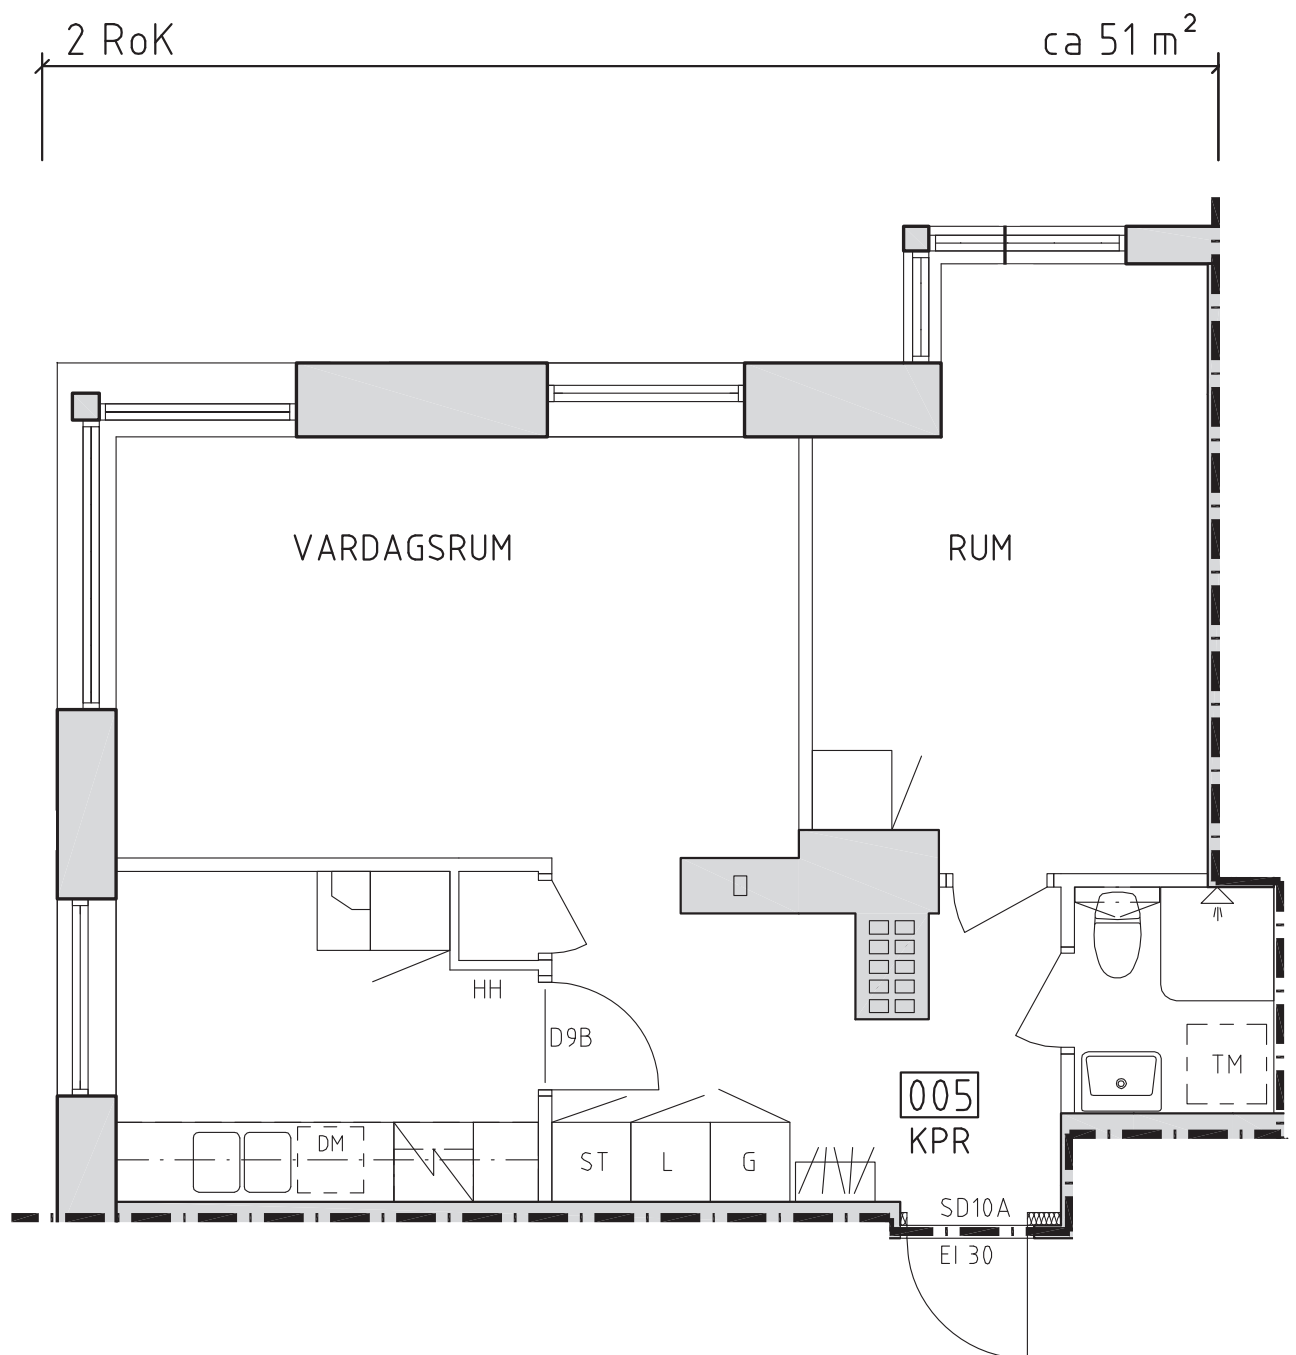

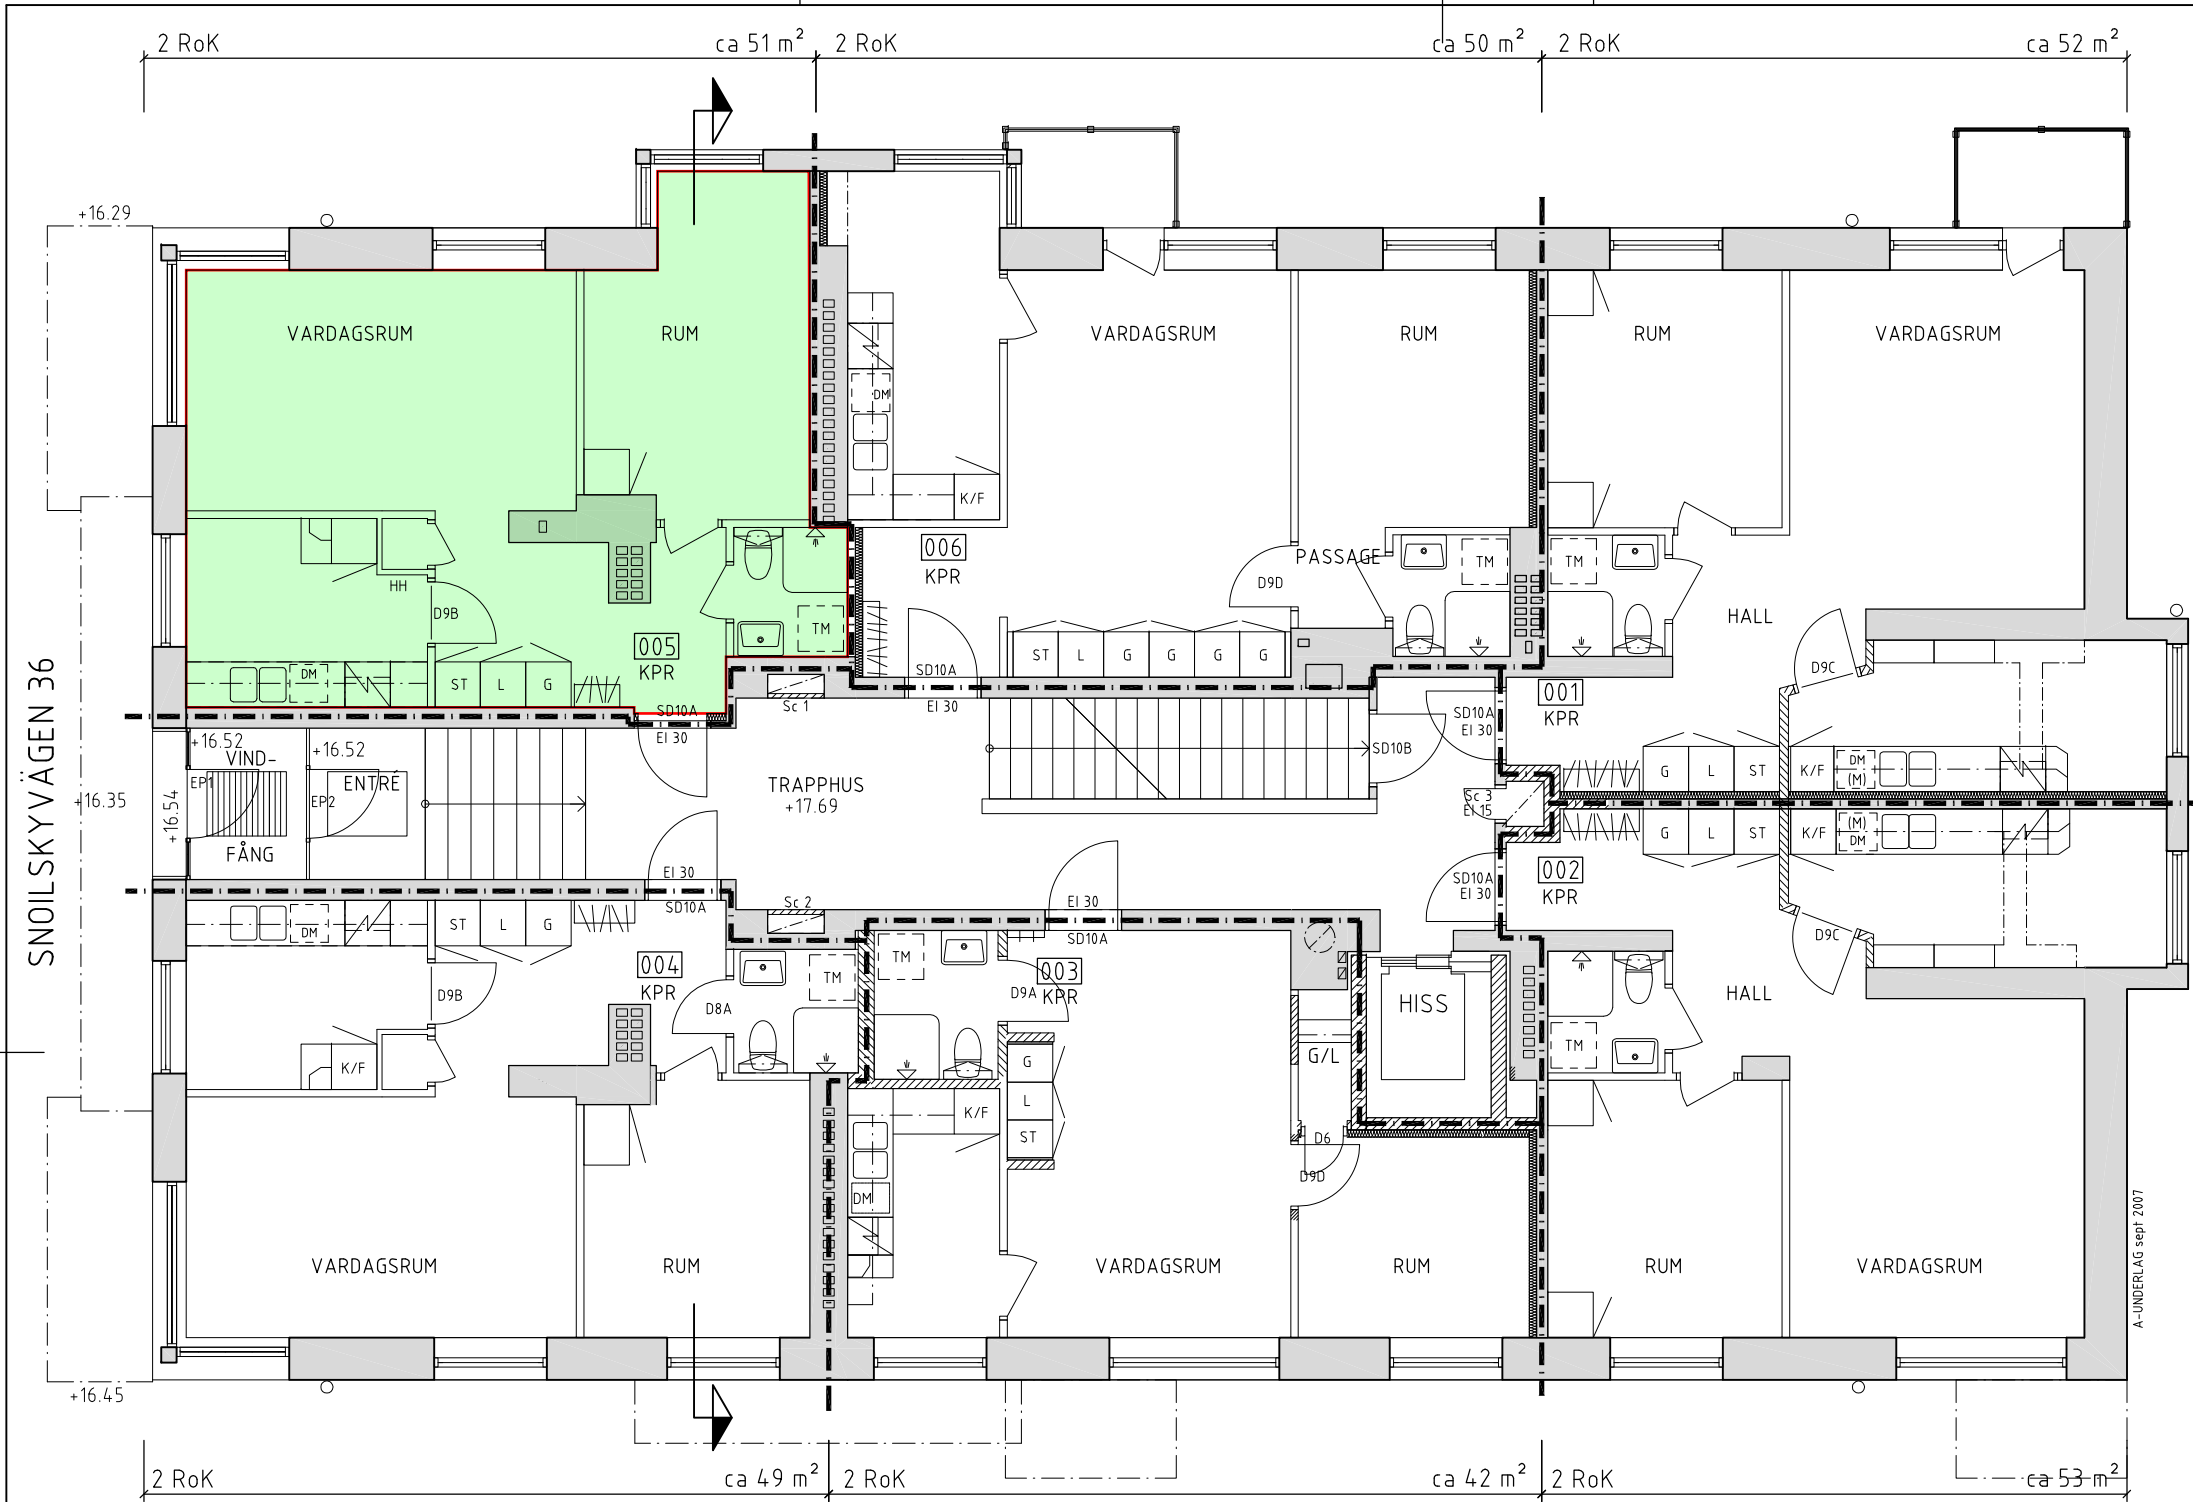

FÖRKLARINGAR:

FASTIGHETEN RITADES 1935 AV ARKITEKT BJÖRN HEDVALL SOM ETT PUNKTHUS I FUNKIS, FÖR DEN DÅ NYA STADS-DELEN FREDHÄLL. FASADERNA HAR TILLÄGGSISOLERATS OCH BALKONGFRONTER BYTTS UT UNDER 1990-TALET. ÄNDRINGSRITNINGAR 2007 ÄR SAMMANSTÄLLDA UTIFRÅN UPPMÄTNINGAR OCH BEFINTLIGA RITNINGSUNDERLAG. FÖRÄNDRINGAR ÄR GJORDA EFTER ÖNSKEMÅL OCH I SAMRÅD MED NUVARANDE FASTIGHETSÄGARE (SE RITNINGSHUVUD) OCH HYRESGÄSTER.

VARJE LÄGENHET UTGÖR EGEN BRANDCELL.

BRANDCELLSGRÄNS EI 60

BEF VÄGGAR, LAGADE HÅL

NYA VÄGGAR

PÅ VÅNING 4 tr (VIND) ÄR ALLA VÄGGAR NYA, UTOM SKORSTENAR OCH VÄGGARNA RUNT BEF TRAPPAN.

MÖJLIGA VÄGGAR

BEF SKORSTENAR o
BÄRANDE VÄGGAR

ENDAST BEF KÄNDA DÖRRSLAGNINGAR =
OCH DÖRRAR I NYTT LÄGE REDOVISADE. =

RELATIONSHANDLING sept 2007

BYGGNADSFIRMA
OLOV LINDGREN AB
BESÖK: DROTTNINGGATAN 97, 6 tr
ADRESS: BOX 45079, 104 30 STOCKHOLM
E-POST: cad@olovlindgren.se
TEL: 08 - 690 25 00, FAX: 08 - 33 06 33
RITAD AV, KONSTRUERAD AV
Paula J / ERF
STOCKHOLM 24 maj 2006

REV	ANT	REVIDERINGEN	AVSER	SIGN	DATUM
KV VIKINGEN 2, FREDHÄLL SNOILSKYVÄGEN 36, STOCKHOLM BOTTENVÅNING, +17.69					
SKALA 1:100 / A3					
RITNINGNUMMER A303:02				ÄNDR REV	

