



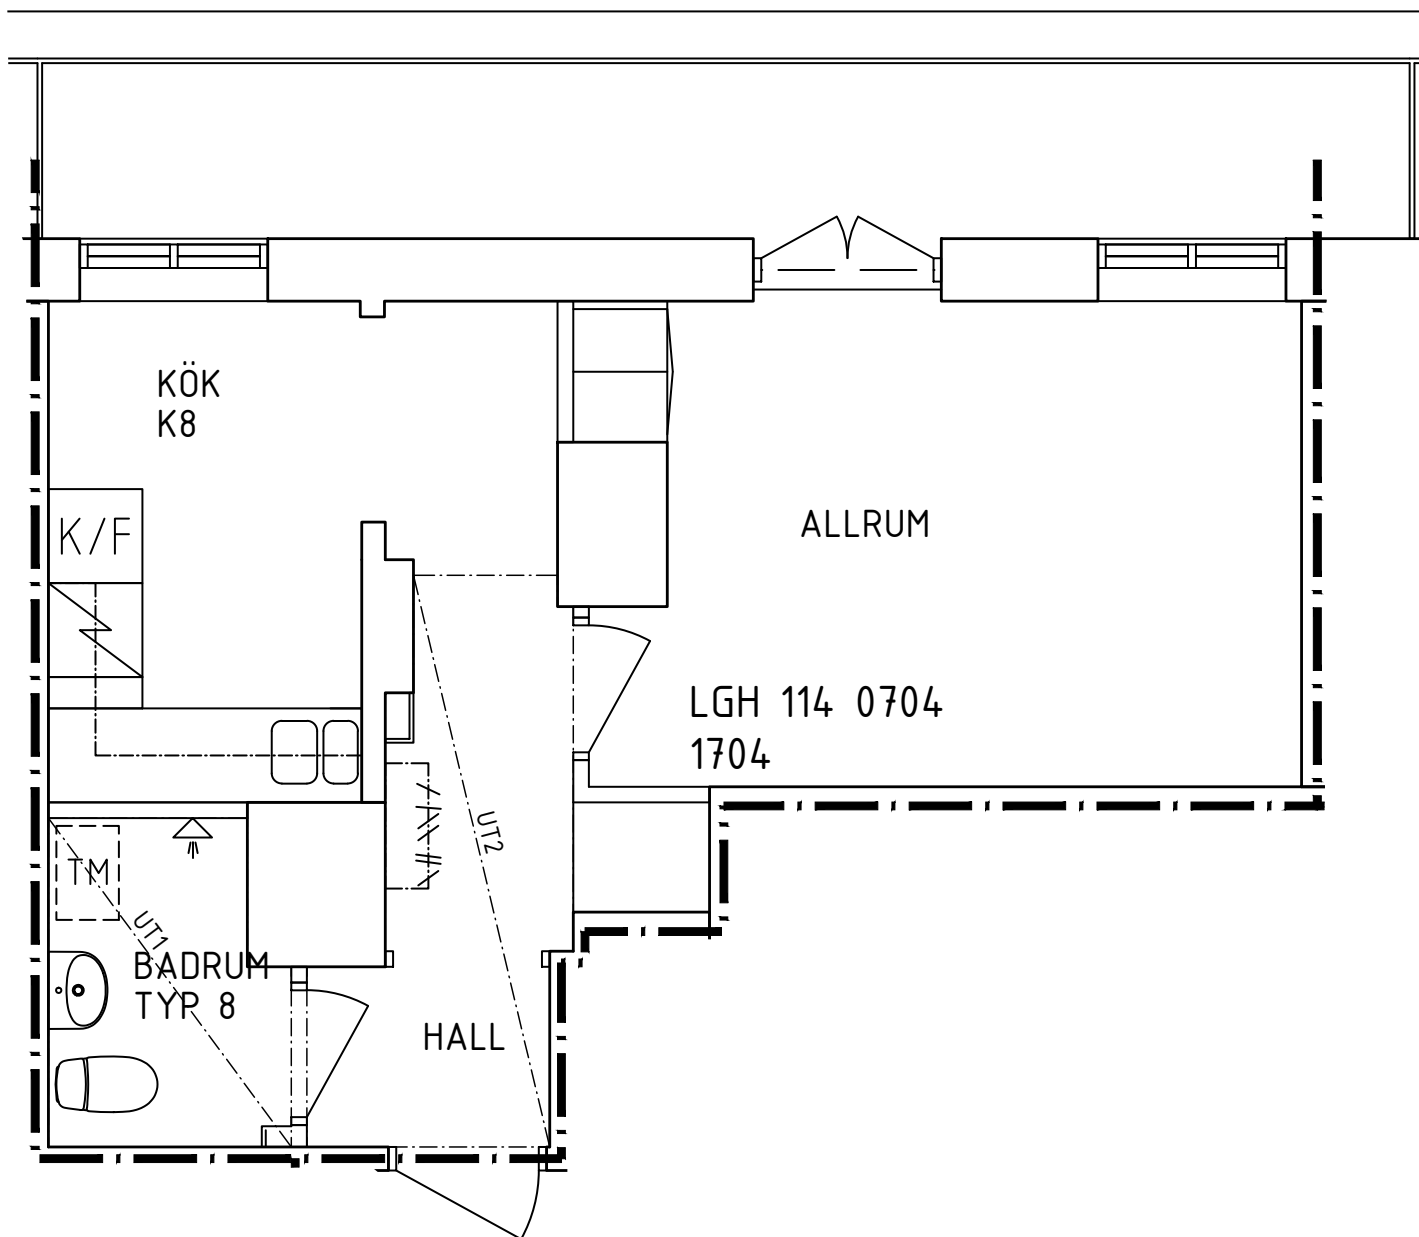


XREF: .\Modell\A-40-P-170.dwg .\Modell\Blick\Förklaring.rtf.dwg

LAGER: SB11

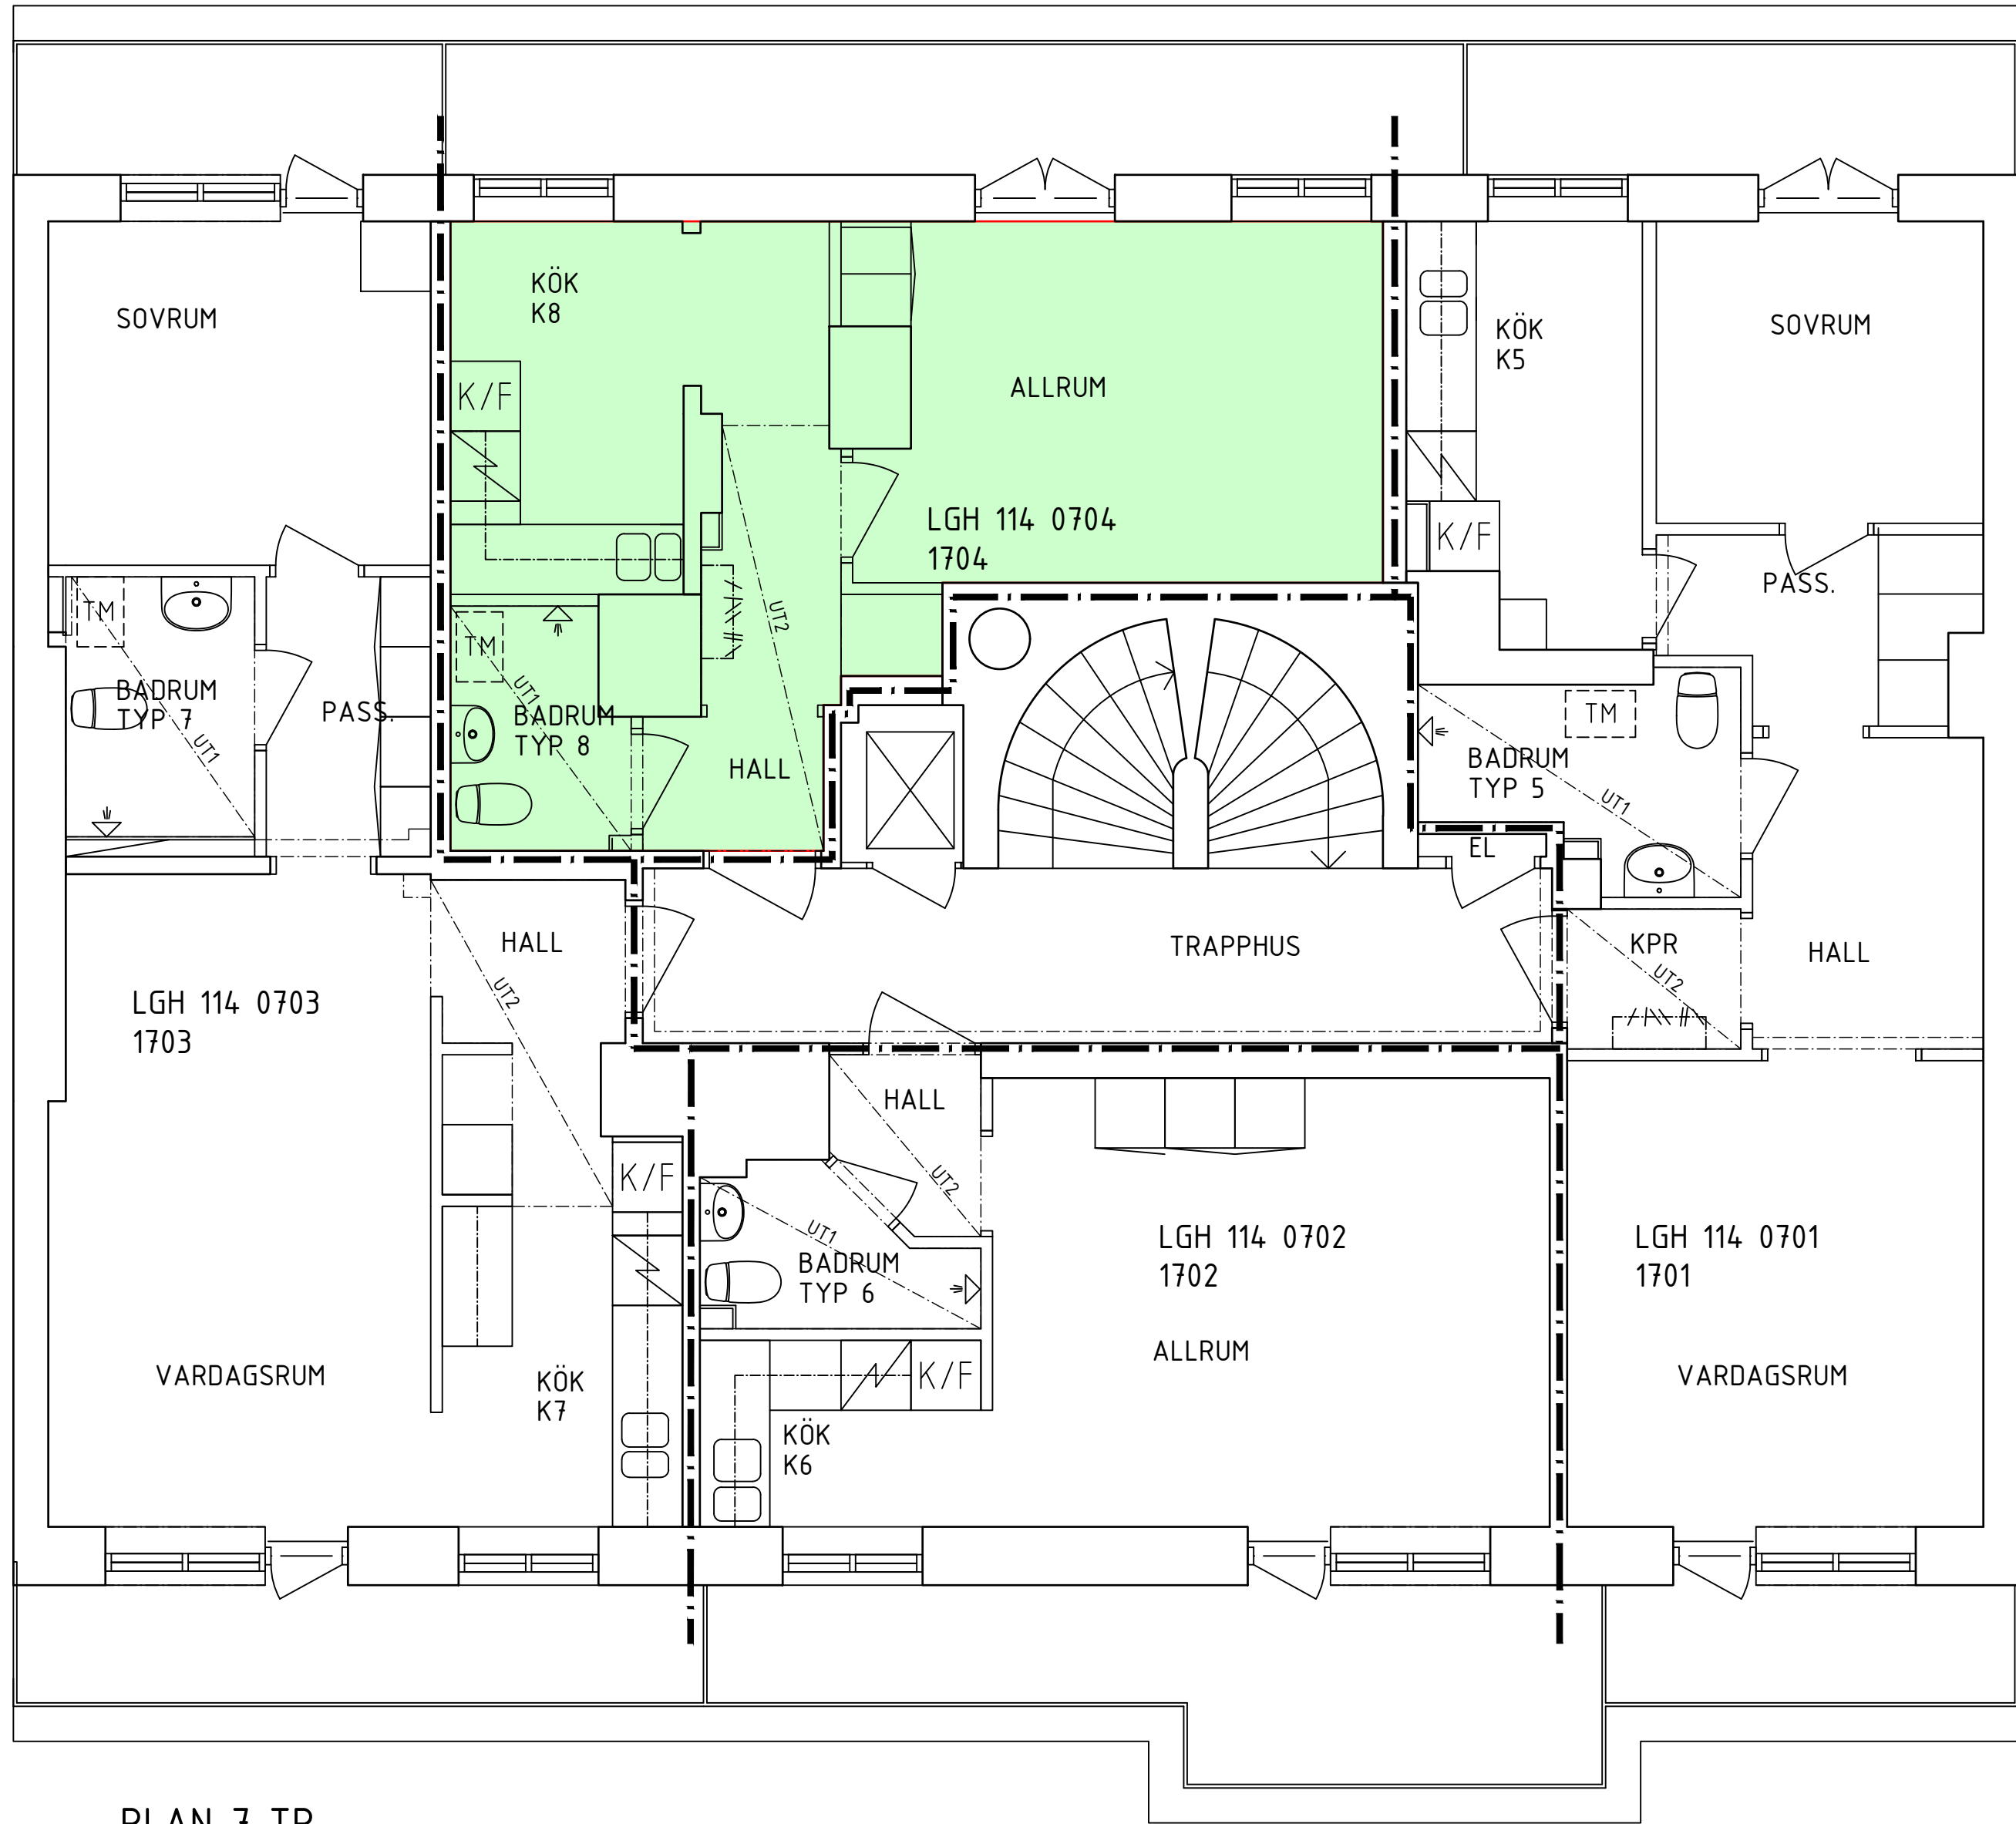

PLAN 7 TR

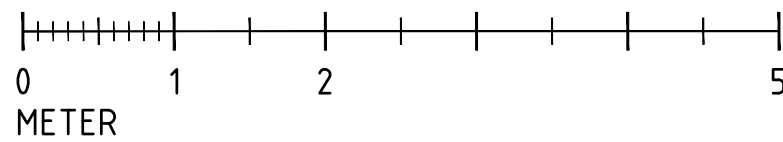

FÖRKLARINGAR

ALLA MÅTT I MM OM INGET ANNAT ANGES

- BEFINTLIG DÖRR
- BEFINTLIG VÄGG
- UNDERTAK OCH INKLÄDNADER
- BRANDCELLSGRÄNSER

UT1 GIPSUNDERTAK I VÅTRUM

UT2 GIPSUNDERTAK I LÄGENHETER

HÄNVISNINGAR

PLAN 6 TRAPPOR A-40-1-160
VINDSPLAN A-40-1-180

SEKTION		
ORIENTERINGSGIFUR		
STATUS		
GODKÄND		
HANDLING		
RELATIONSHANDLING		
DATUM	GODKÄND AV	ÄNDRINGS PM
2023-09-18	JUHO REMES	----
BESTÄLLARE		
PROJEKTNAMN		
ÅNGMASKINEN 3		
OMRADE		
STOCKHOLM		
PROJEKTNUMMER	ADRESS	
114	BERGSUNDS STRAND 13	
DIARIENUMMER	FASTIGHET	
	ÅNGMASKINEN 3	
DISCIPLIN	FÖRETAG	
A	e.l.e arkitekter ab	
UPPDRAGSNUMMER	SKAPAD AV	
21-2759	JUHO REMES	
TELEFON	KONTAKTPERIOD	
08-12209000	JUHO REMES	
BYGGNADSVÄRK	PLUSHOLD (RH 2000)	
----	----	
VÄNINGSPLAN	VÄNINGSDEL	DELOMRADE
7 TR	----	----
SYSTEM		
40 SAMMANSATT REDOVISNING		
SPECIFIKATION		
STAMBYTE		
RITNINGSKATEGORI	SKALA	FORMAT
PLANRITNING	1:50	A1
DOKUMENTNUMMER	ÄNDRING	
A-40-1-170	----	

PLAN 6 TRAPPOR A-40-1-160
VINDSPLAN A-40-1-180
TÄTTNINGAR ÅNGMASKINEN 3 STAMBYTE A-40-1-170 DWG JUHO REMES