

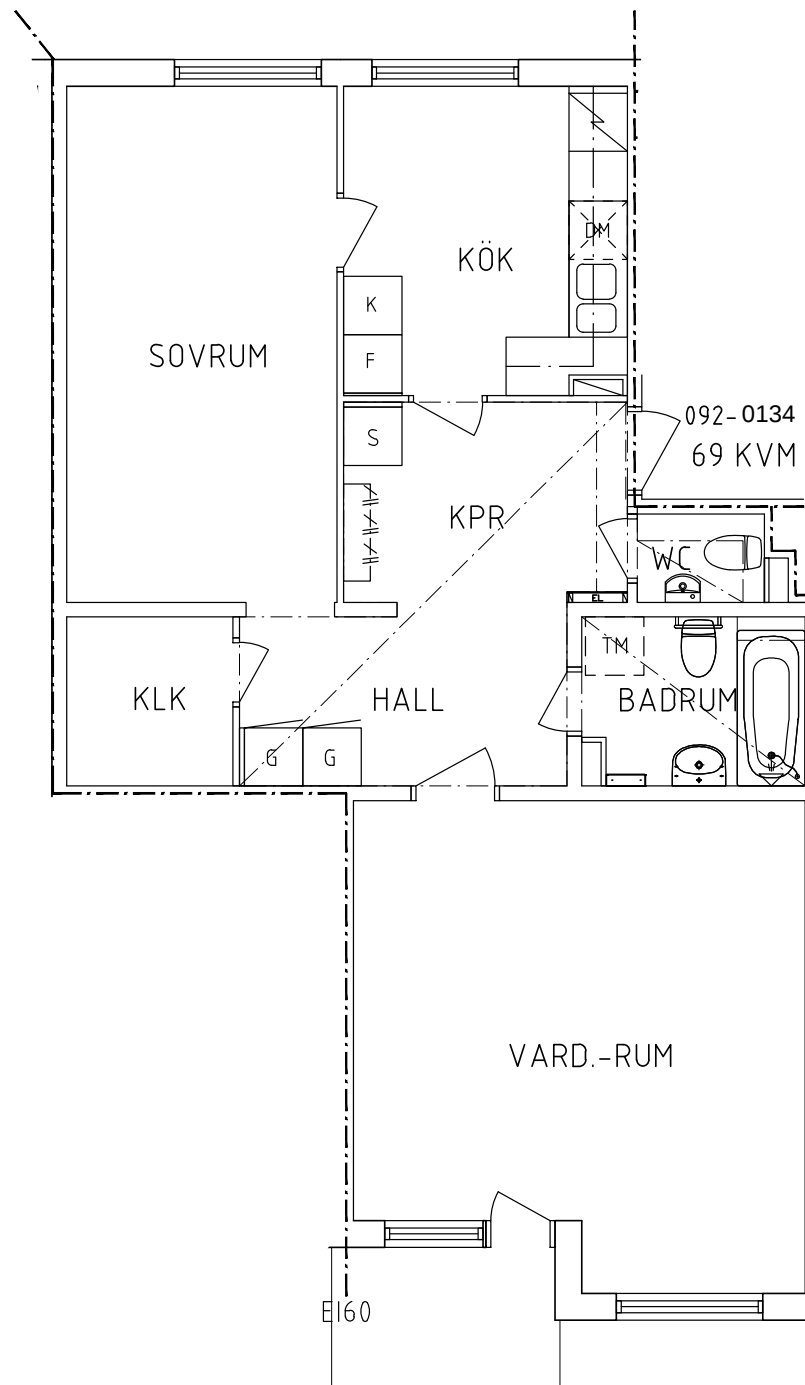
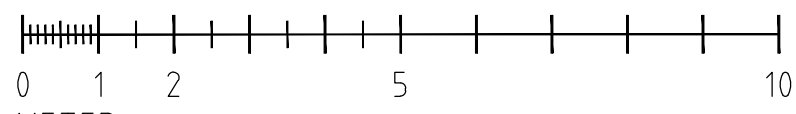


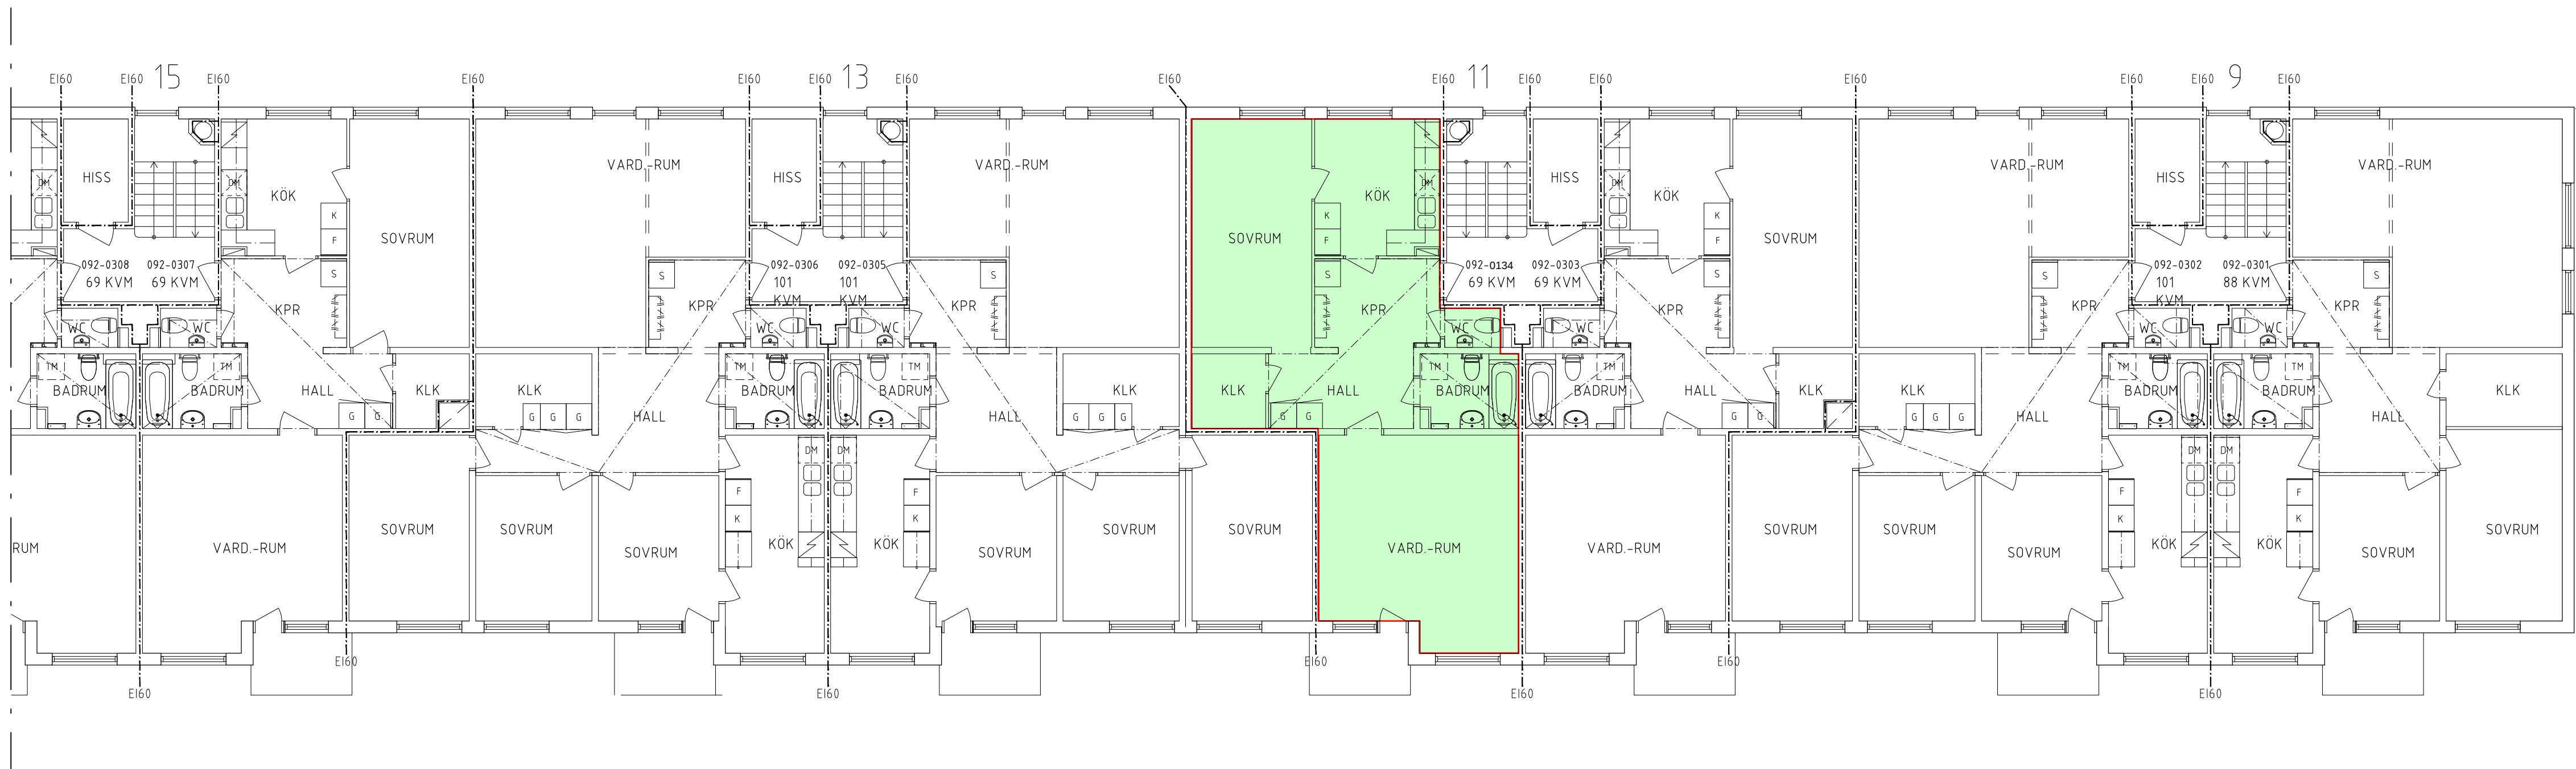

REF: ...Modell\A-40-P-104.dwg

LAGER: SB11

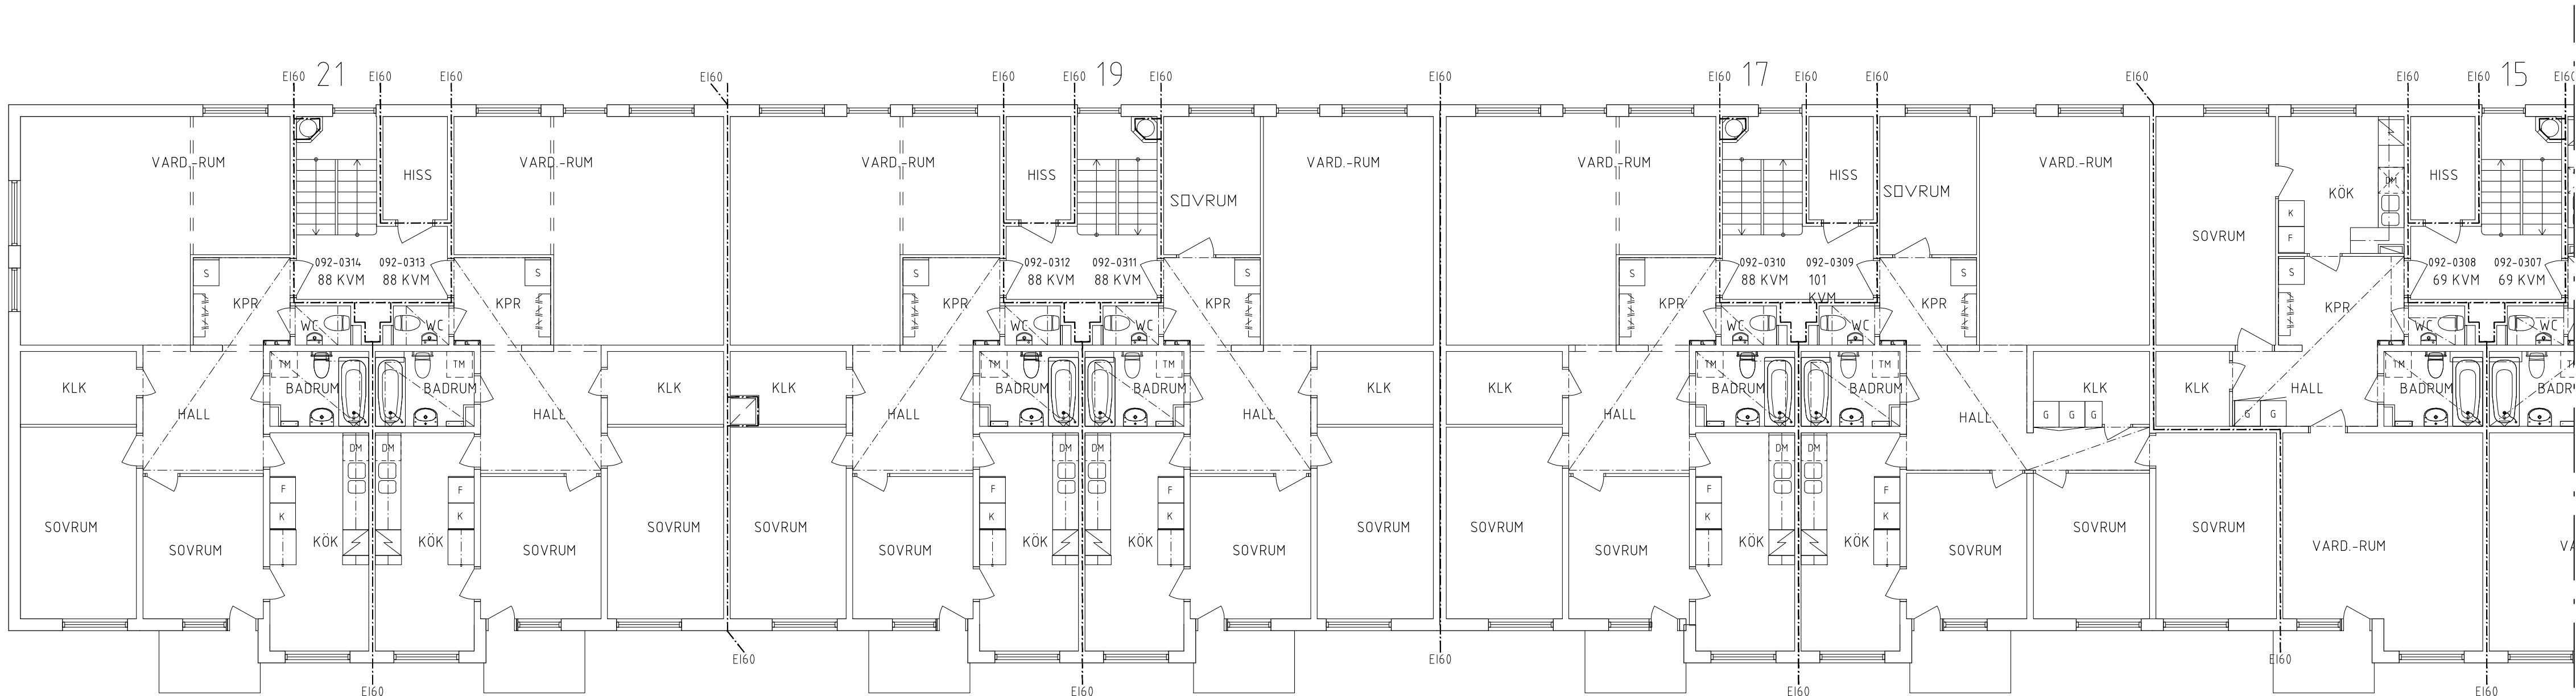


FÖRKLARINGAR

ALLA MÅTT I MM

BRANDCELLSGRÄNS

HÄNVISNINGAR

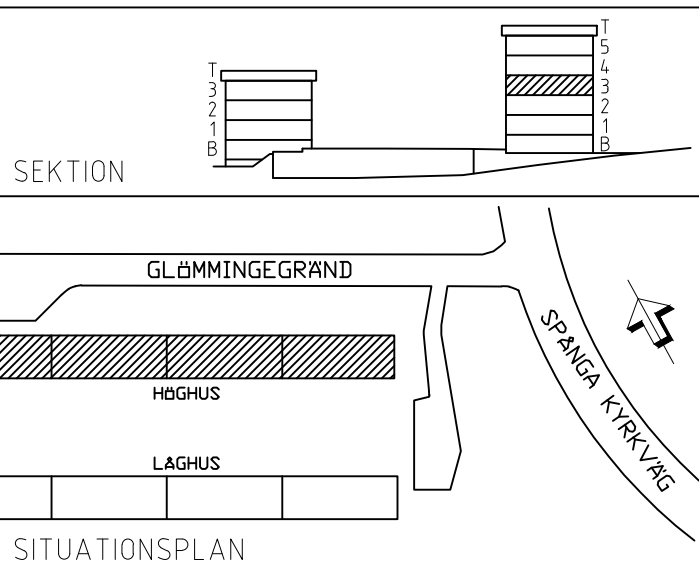

RELATIONSHANDLING

KV JURINGE 1
GLÖMMINGEGRÄND 9 - 37, 163 62 STHLM



Ålsnögatan 11
116 41 Stockholm
Tel 08 122 090 00
www.e-l-e.se



Ⓐ e.l.e. Arkitekter AB	T 08-12209000
Ⓒ Jan Fransson Elkonsult AB	T 08-12201994
Ⓚ Kennedy AB	T 08-291500
Ⓐ Klimat AB	T 0790-758884

UPPDRAG / FAST NR 18-1803	RITAD AV JR	HANDLAGGARE T. ENKVIST
DATUM 2022-09-12	ANSVARIG T. ENKVIST	
BOSTAD RENOVERING HÖGHUS VÅNINGSPLAN 3 ÖVERSIKTSPLAN		

SKALA / RITN STRL A1-1:100, A3-1:200	RITNINGSNUMMER A-40.1-140	I REV
---	------------------------------	-------

PLÖ: 2022-9-12 12:14 T:\RITNINGAR\JURINGE 1\RENOVERING 2018\A RELATIONSHANDLING A-401-140.DWG SARAH