

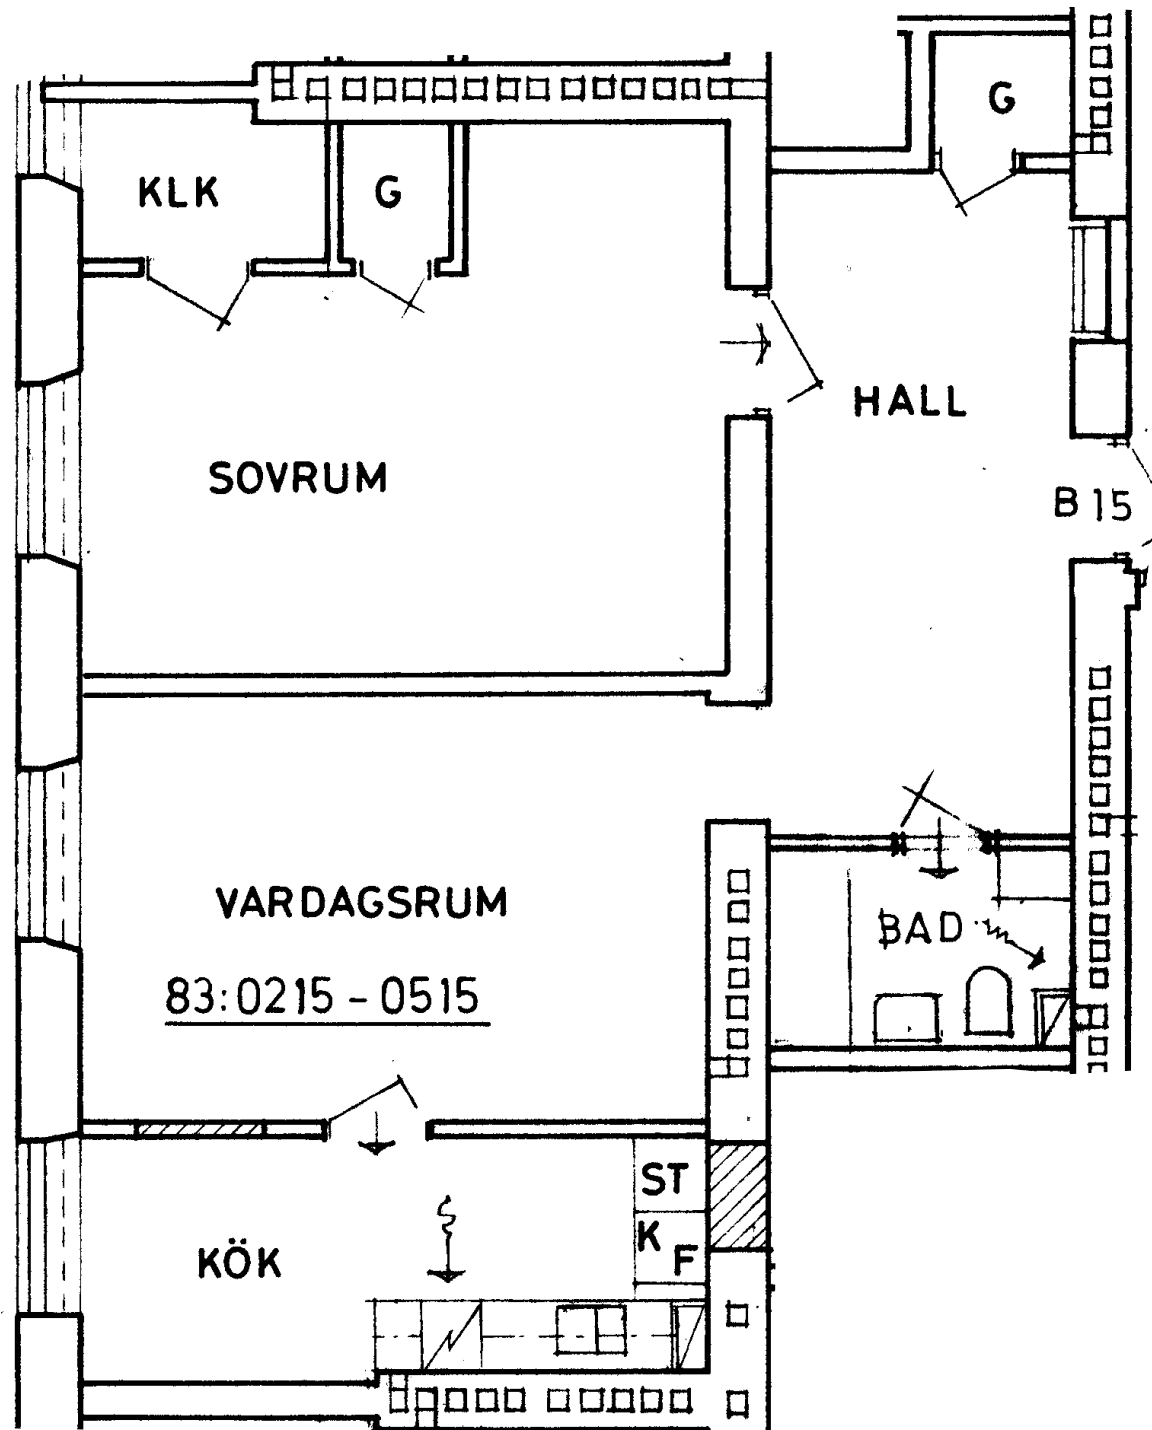
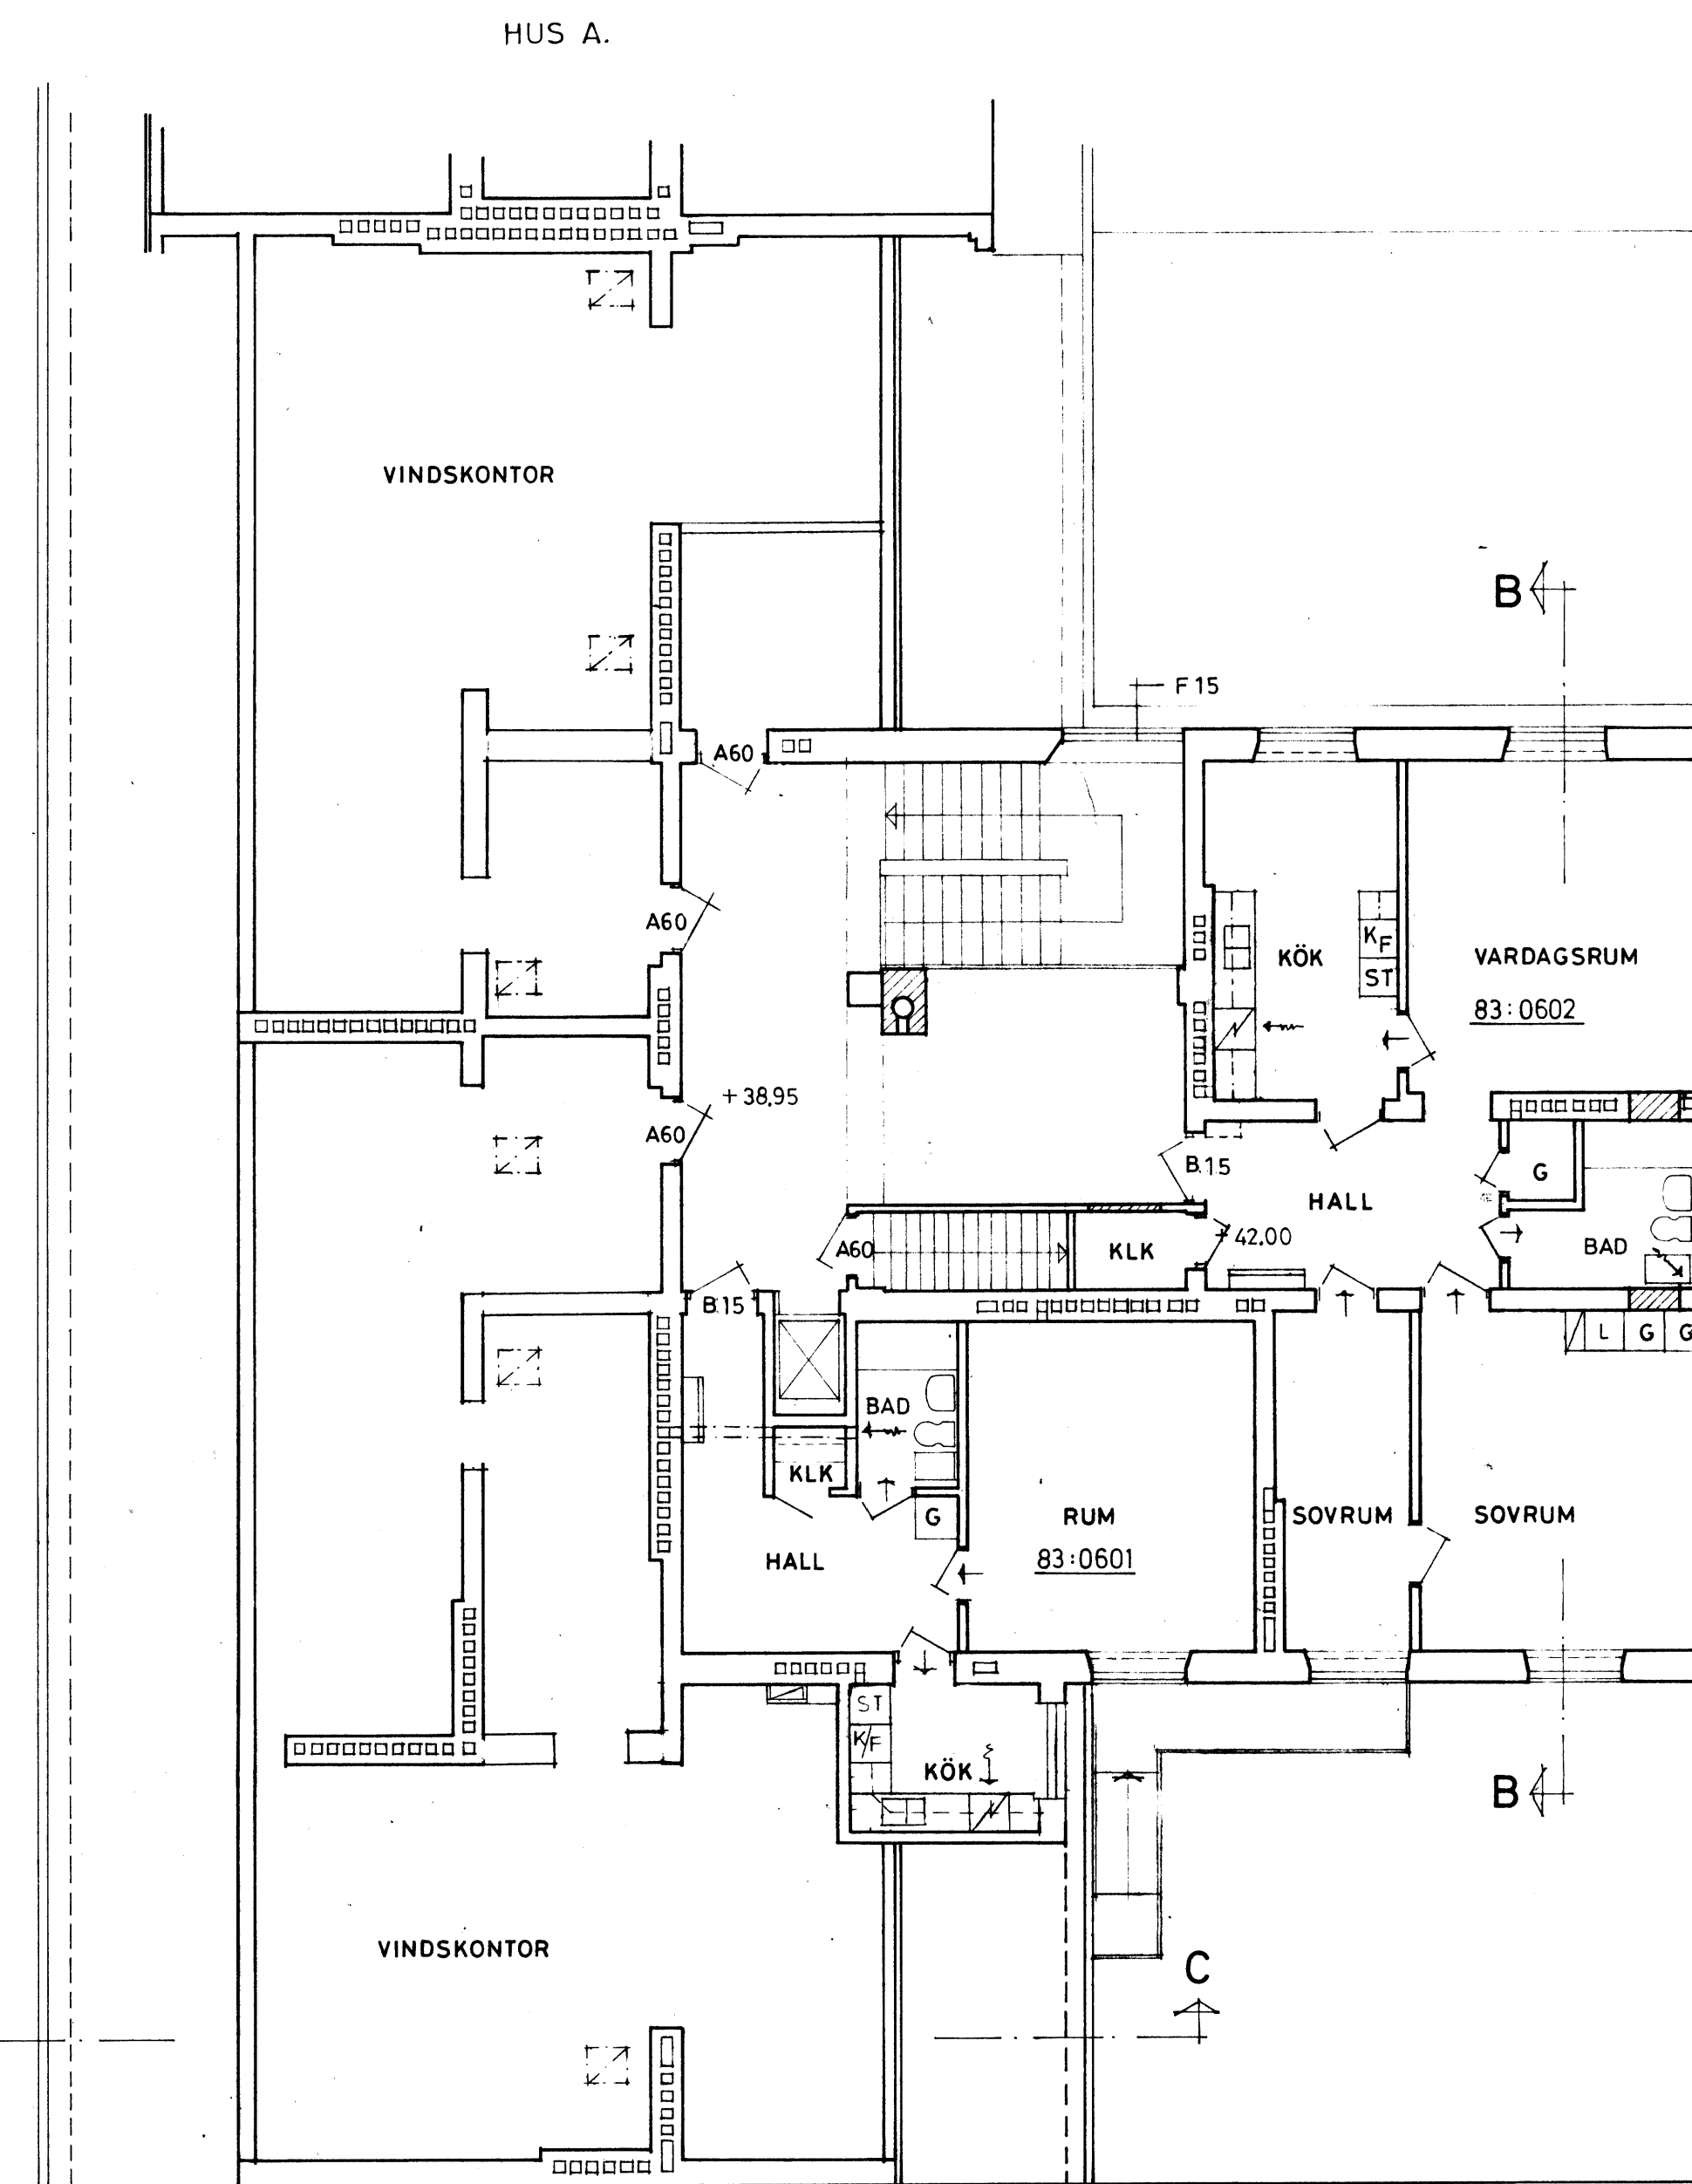


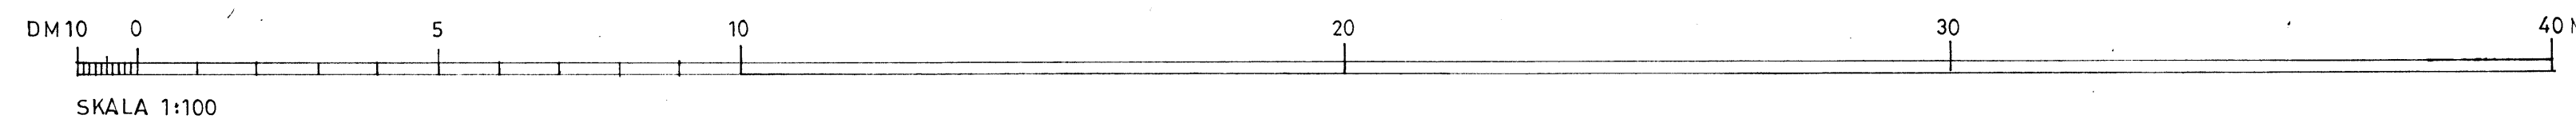

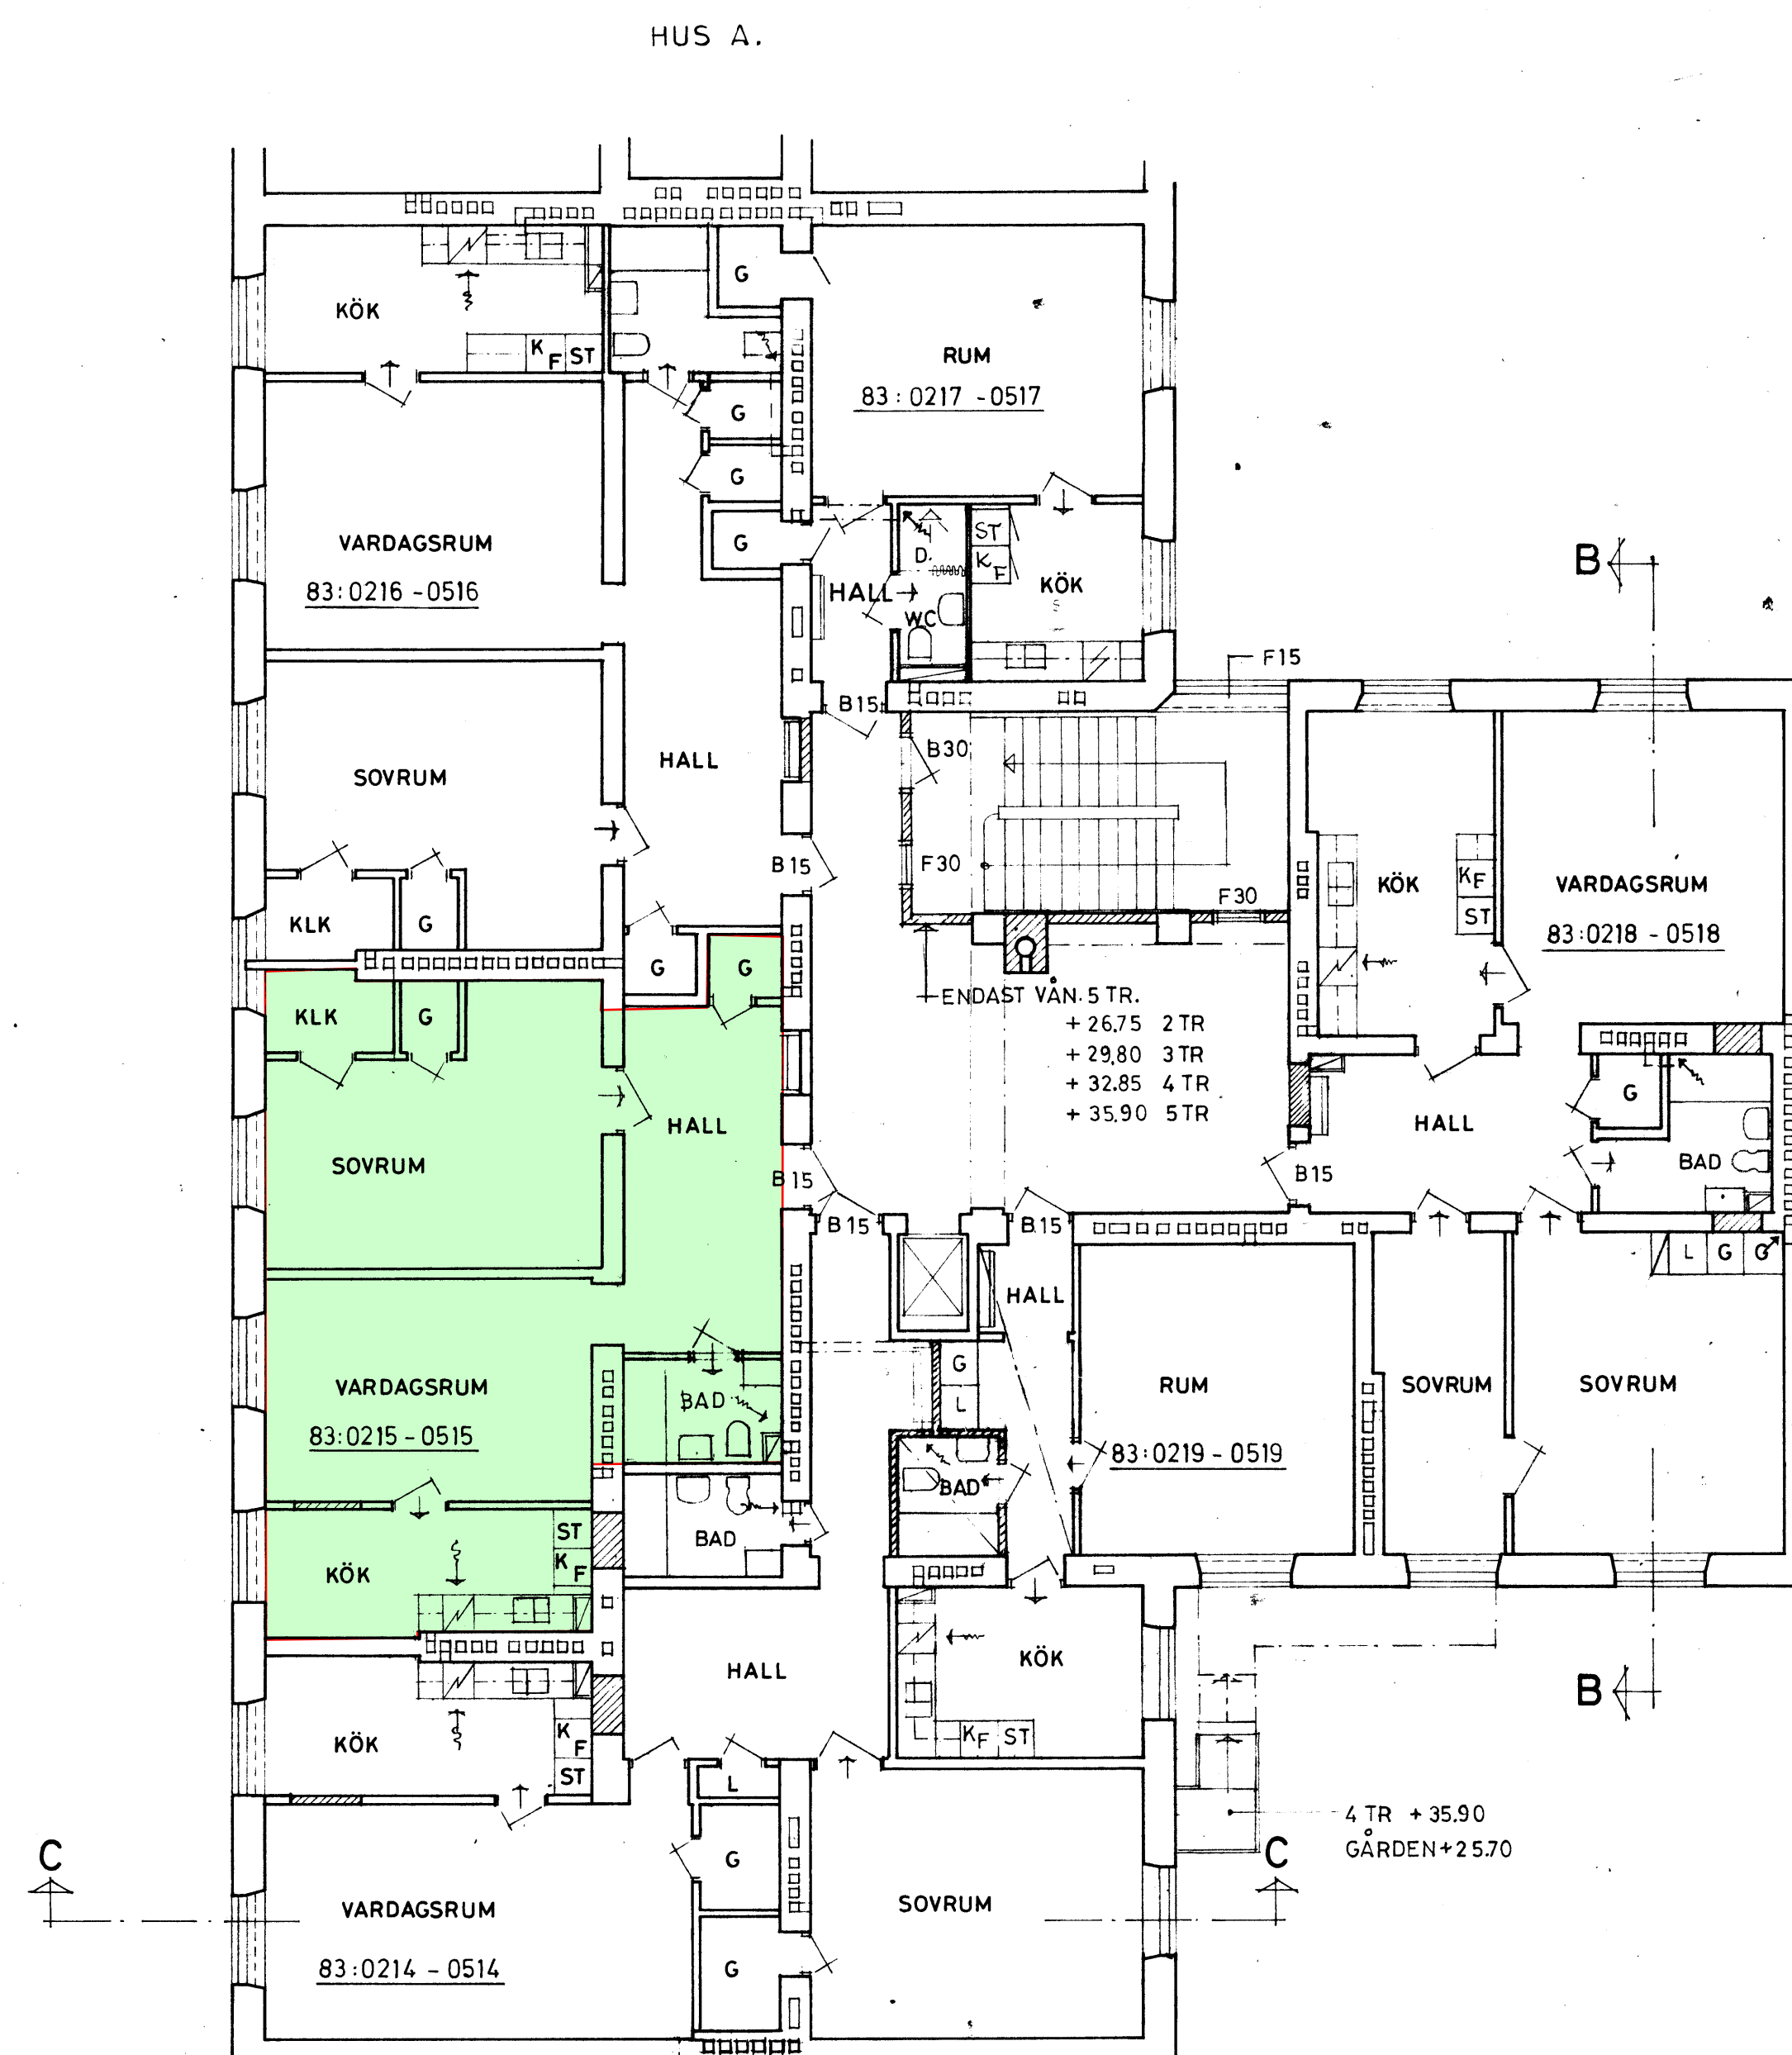

□ = TAKLUCKA 500X600 DM

Relationsritning 85.06.11

REG.	ANT.	REGISTRERINGEN AVSER	SIGN.	DATUM

DPR ARKITEKTKONTOR
 ÖSTERLÅNGGATAN 45
 111 31 STOCKHOLM
 TEL. 08/20 39 45, 20 93 45, 20 94 35

RITAD KONSTRUERAD GRANSKAD ARBETSNUMMER
L. REIS
 STOCKHOLM 82.06.10
L. Reis Ark. 100

KV. MASKEN 46
 OMBYGGNAD HUS B.
 PLAN 2-5 TR
 VIND

SKALA 1:100
A9