


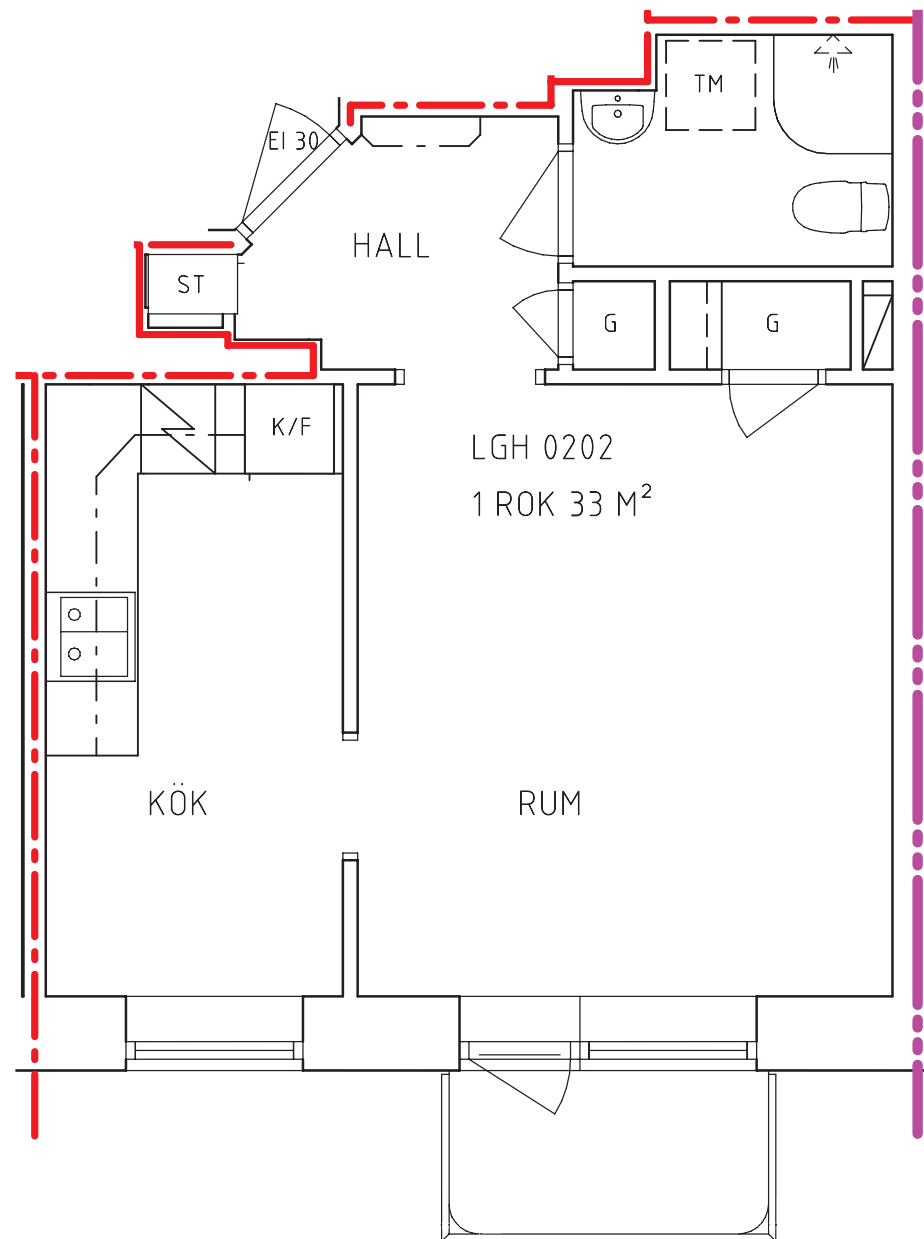


FÖRKLARINGAR

SE RITNING A40-1-102

SEKTION A-A


A40-2-101

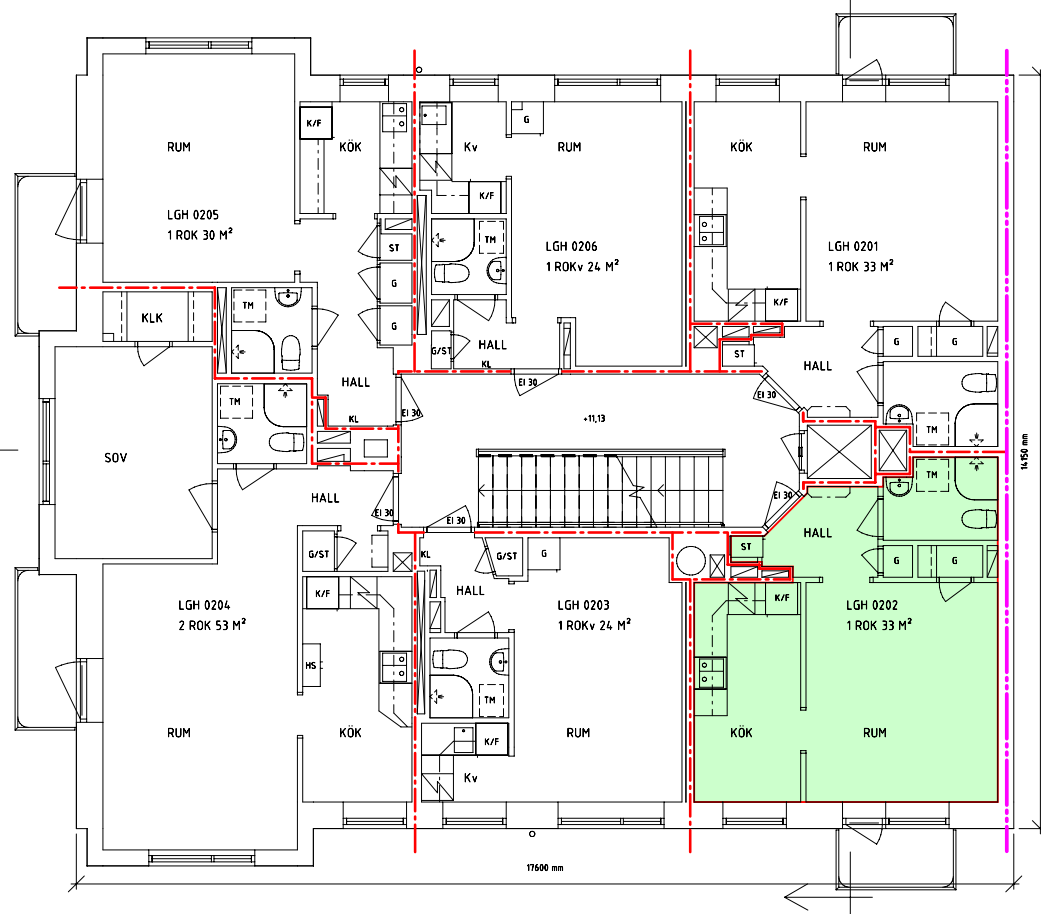SEKTION B-B
A40-2-102SEKTION B-B
A40-2-102

PLAN 4 - VÅNING 2 TR


SEKTION A-A

A40-2-101

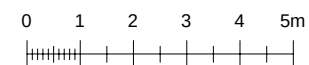

SKALA 1:100

RELATIONSHANDLING

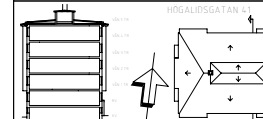Kv. SLIPEN 39
HÖGALIDSGATAN 41, STOCKHOLM

Sundell Arkitekter

NORR MÅLARSTRAND 24
112 20 STOCKHOLM
TEL: 08-545 55 300 FAX: 08-545 55 310
info@sundellarkitekter.seBYGGNADSFIRMA
OLOV LINDGREN ABBESÖK: DROTTNINGGATAN 97, 6/F
ADDRESS: BOX 45079, 104 30 STOCKHOLM
E-POST: olov@olovlindgren.se
TEL: 08-690 25 00, FAX: 08-33 06 33

A) SUNDELL ARKITEKTER AB	08-545 55 300
B	
E ALL EL ELEKTROKONSULTER AB	08-663 88 99
K SÖREN LINDGREN BYGGKONSULT AB	08-706 45 50
V JARL MAGNUSSON AB	08-546 409 00
L NOVAMARK AB	08-556 009 00
O	

48.20/001	JR	G ALSTAD
-----------	----	----------

2010-08-05 MATS LENNFALK

STAMBYTTE - ÖMBYGGNAD
PLAN 4 - VÅN 2 TR

1:100 / A3 A40-1-104