

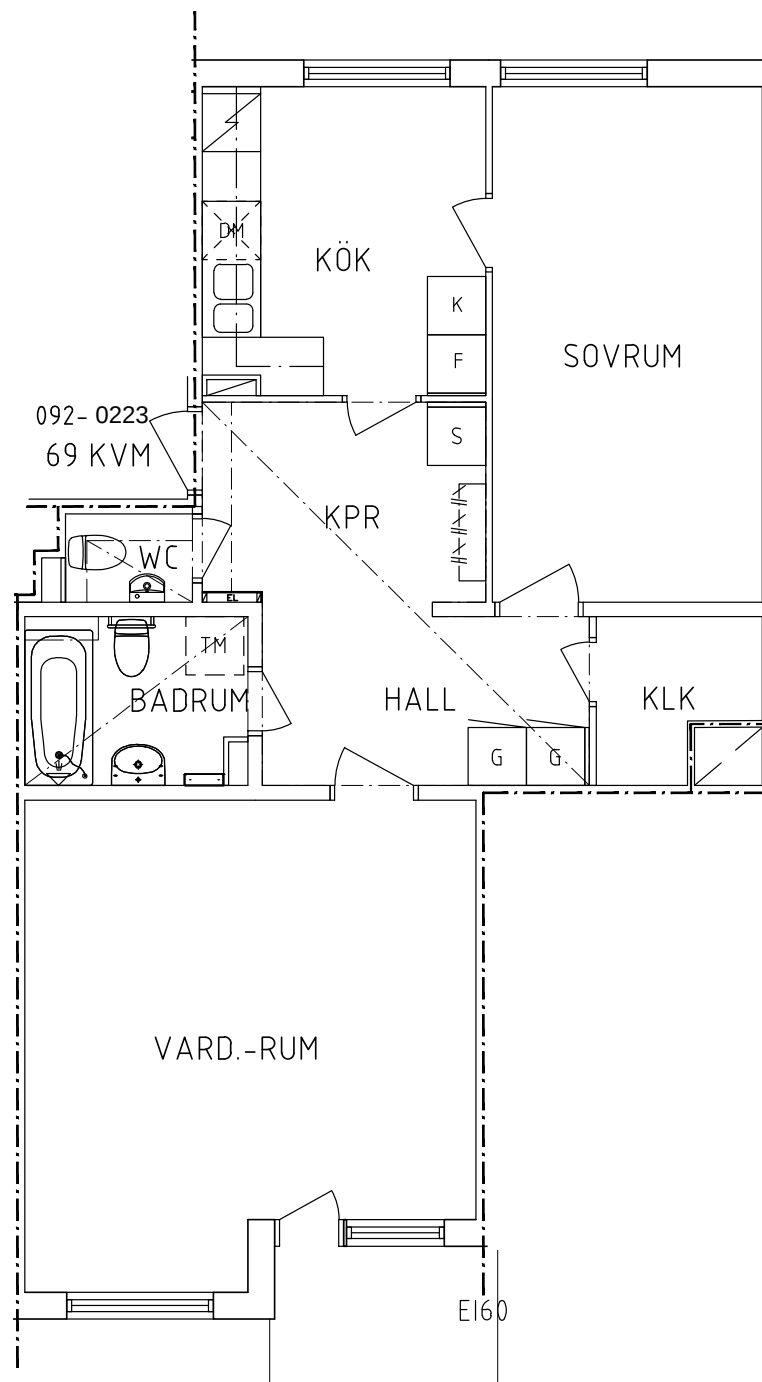
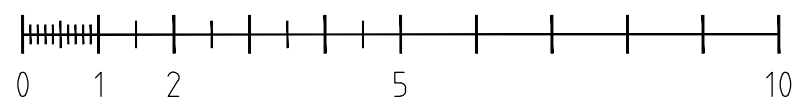


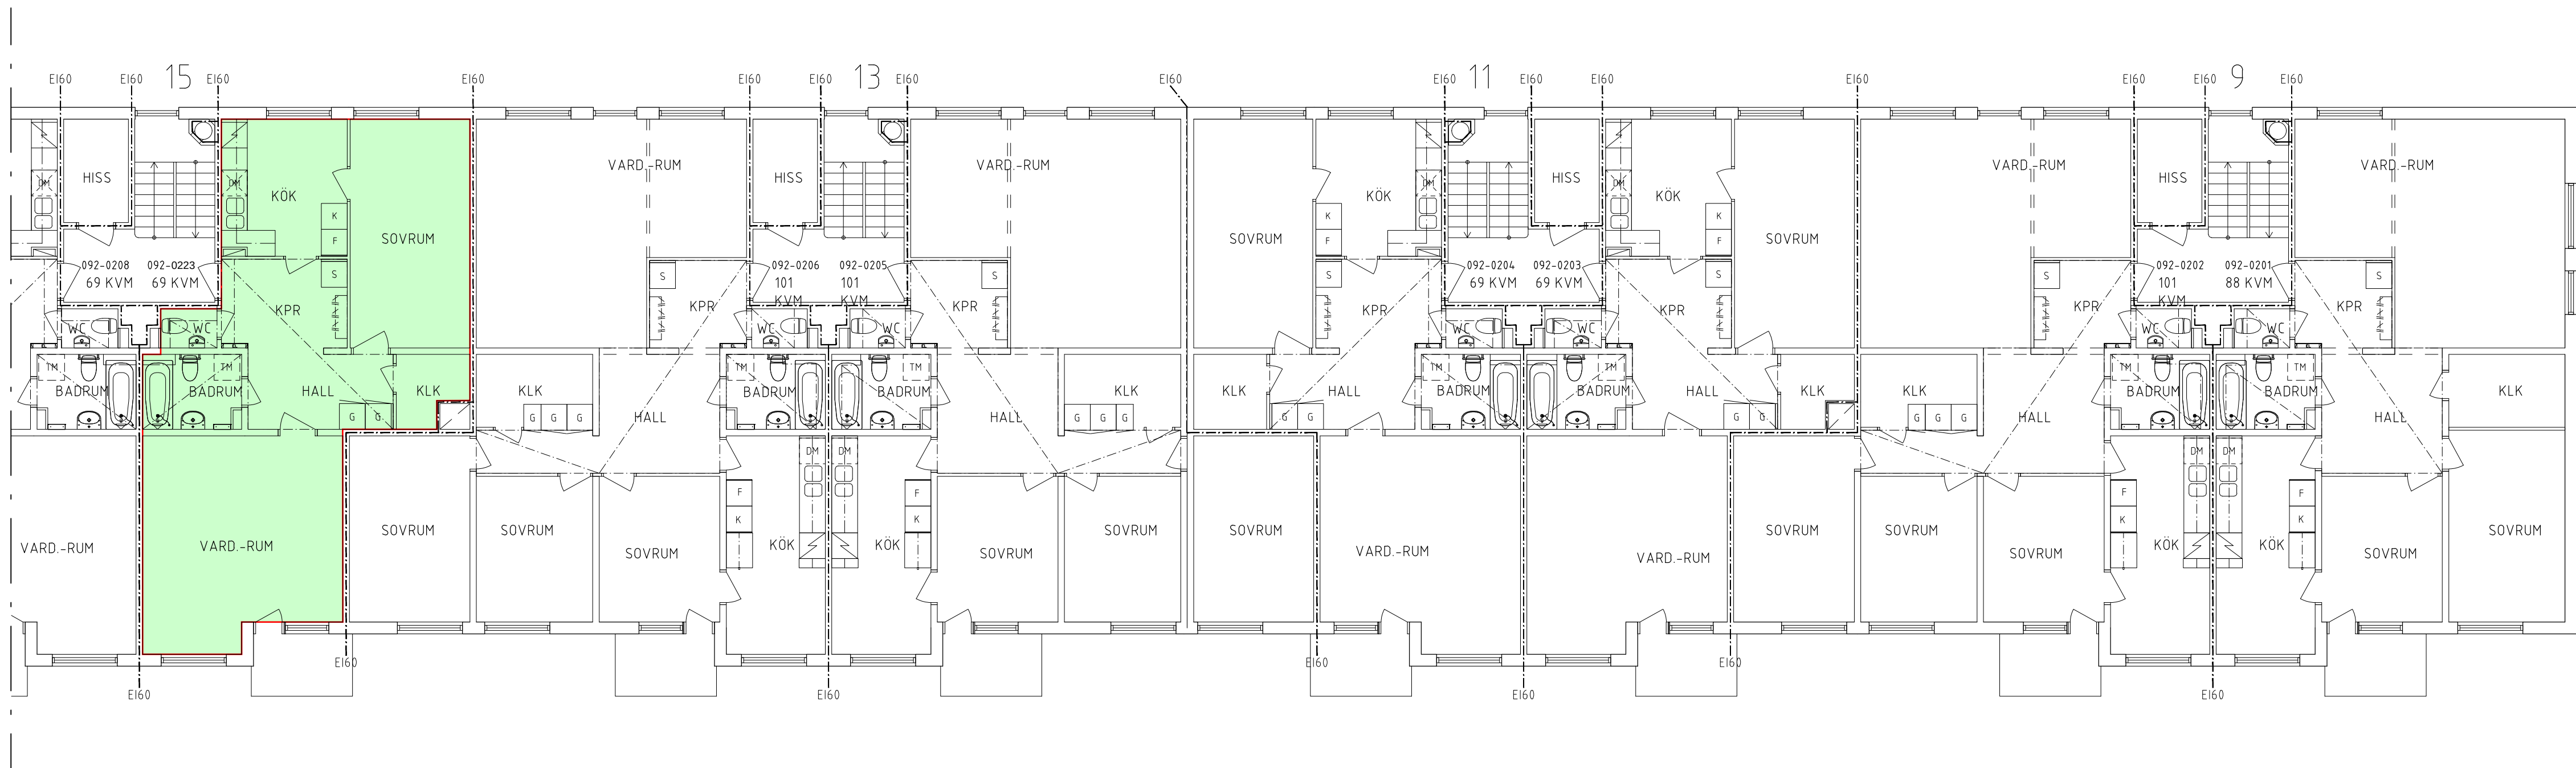

REF: ...Modell\A-40-P-103.dwg

LAGER: SB11

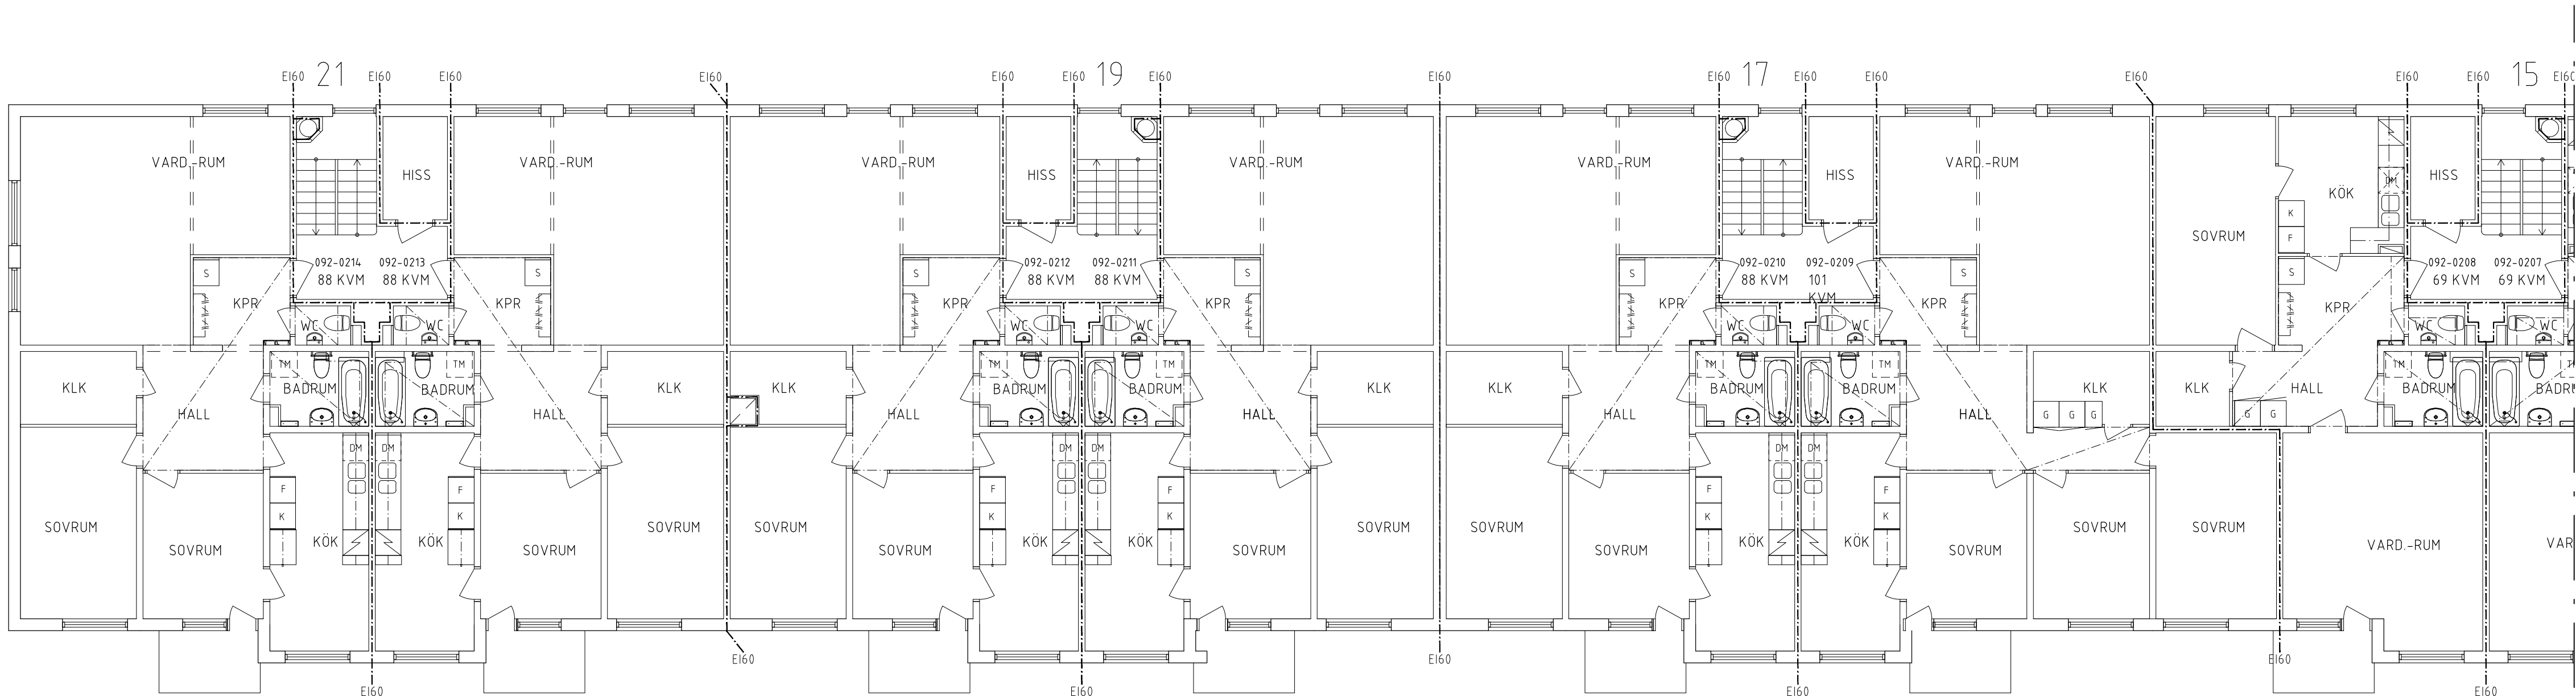


FÖRKLARINGAR

ALLA MÅTT I MM

..... BRANDCELLSGRÄNS

HÄNVISNINGAR

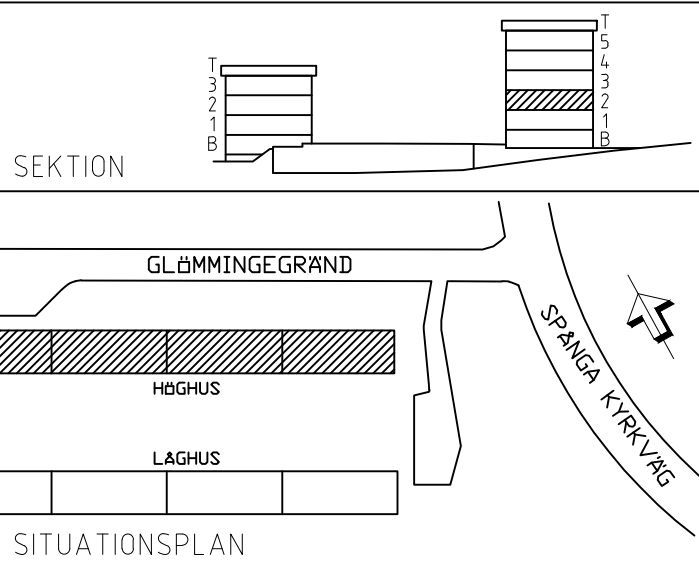

RELATIONSHANDLING

KV JURINGE 1
GLÖMMINGEGRÄND 9 - 37, 163 62 STHLM



Alsnögatan 11
116 41 Stockholm
Tel 08 122 090 00
www.e-l-e.se



Ⓐ e.l.e. Arkitekter AB	T 08-12209000
Ⓒ Jan Fransson Elkonsult AB	T 08-12201994
Ⓓ Kennedy AB	T 08-291500
Ⓔ A Klimat AB	T 0790-758884

UPPDRAG / FAST NR 18-1803	RITAD AV JR	HANDLAGGARE T. ENKVIST
DATUM 2022-09-12	ANSVARIG T. ENKVIST	
BOSTAD RENOVERING HÖGHUS VÅNINGSPLAN 2 ÖVERSIKTSPLAN		

SKALA / RITN STRL A1-1:100, A3-1:200	RITNINGSNUMMER A-40.1-130	I REV
---	------------------------------	-------

PLÖ: 2022-9-12 12:12 T: RITNINGAR\JURINGE 1\RENOVERING 2018\A RELATION\RITNING\A-401-130.DWG SARAH