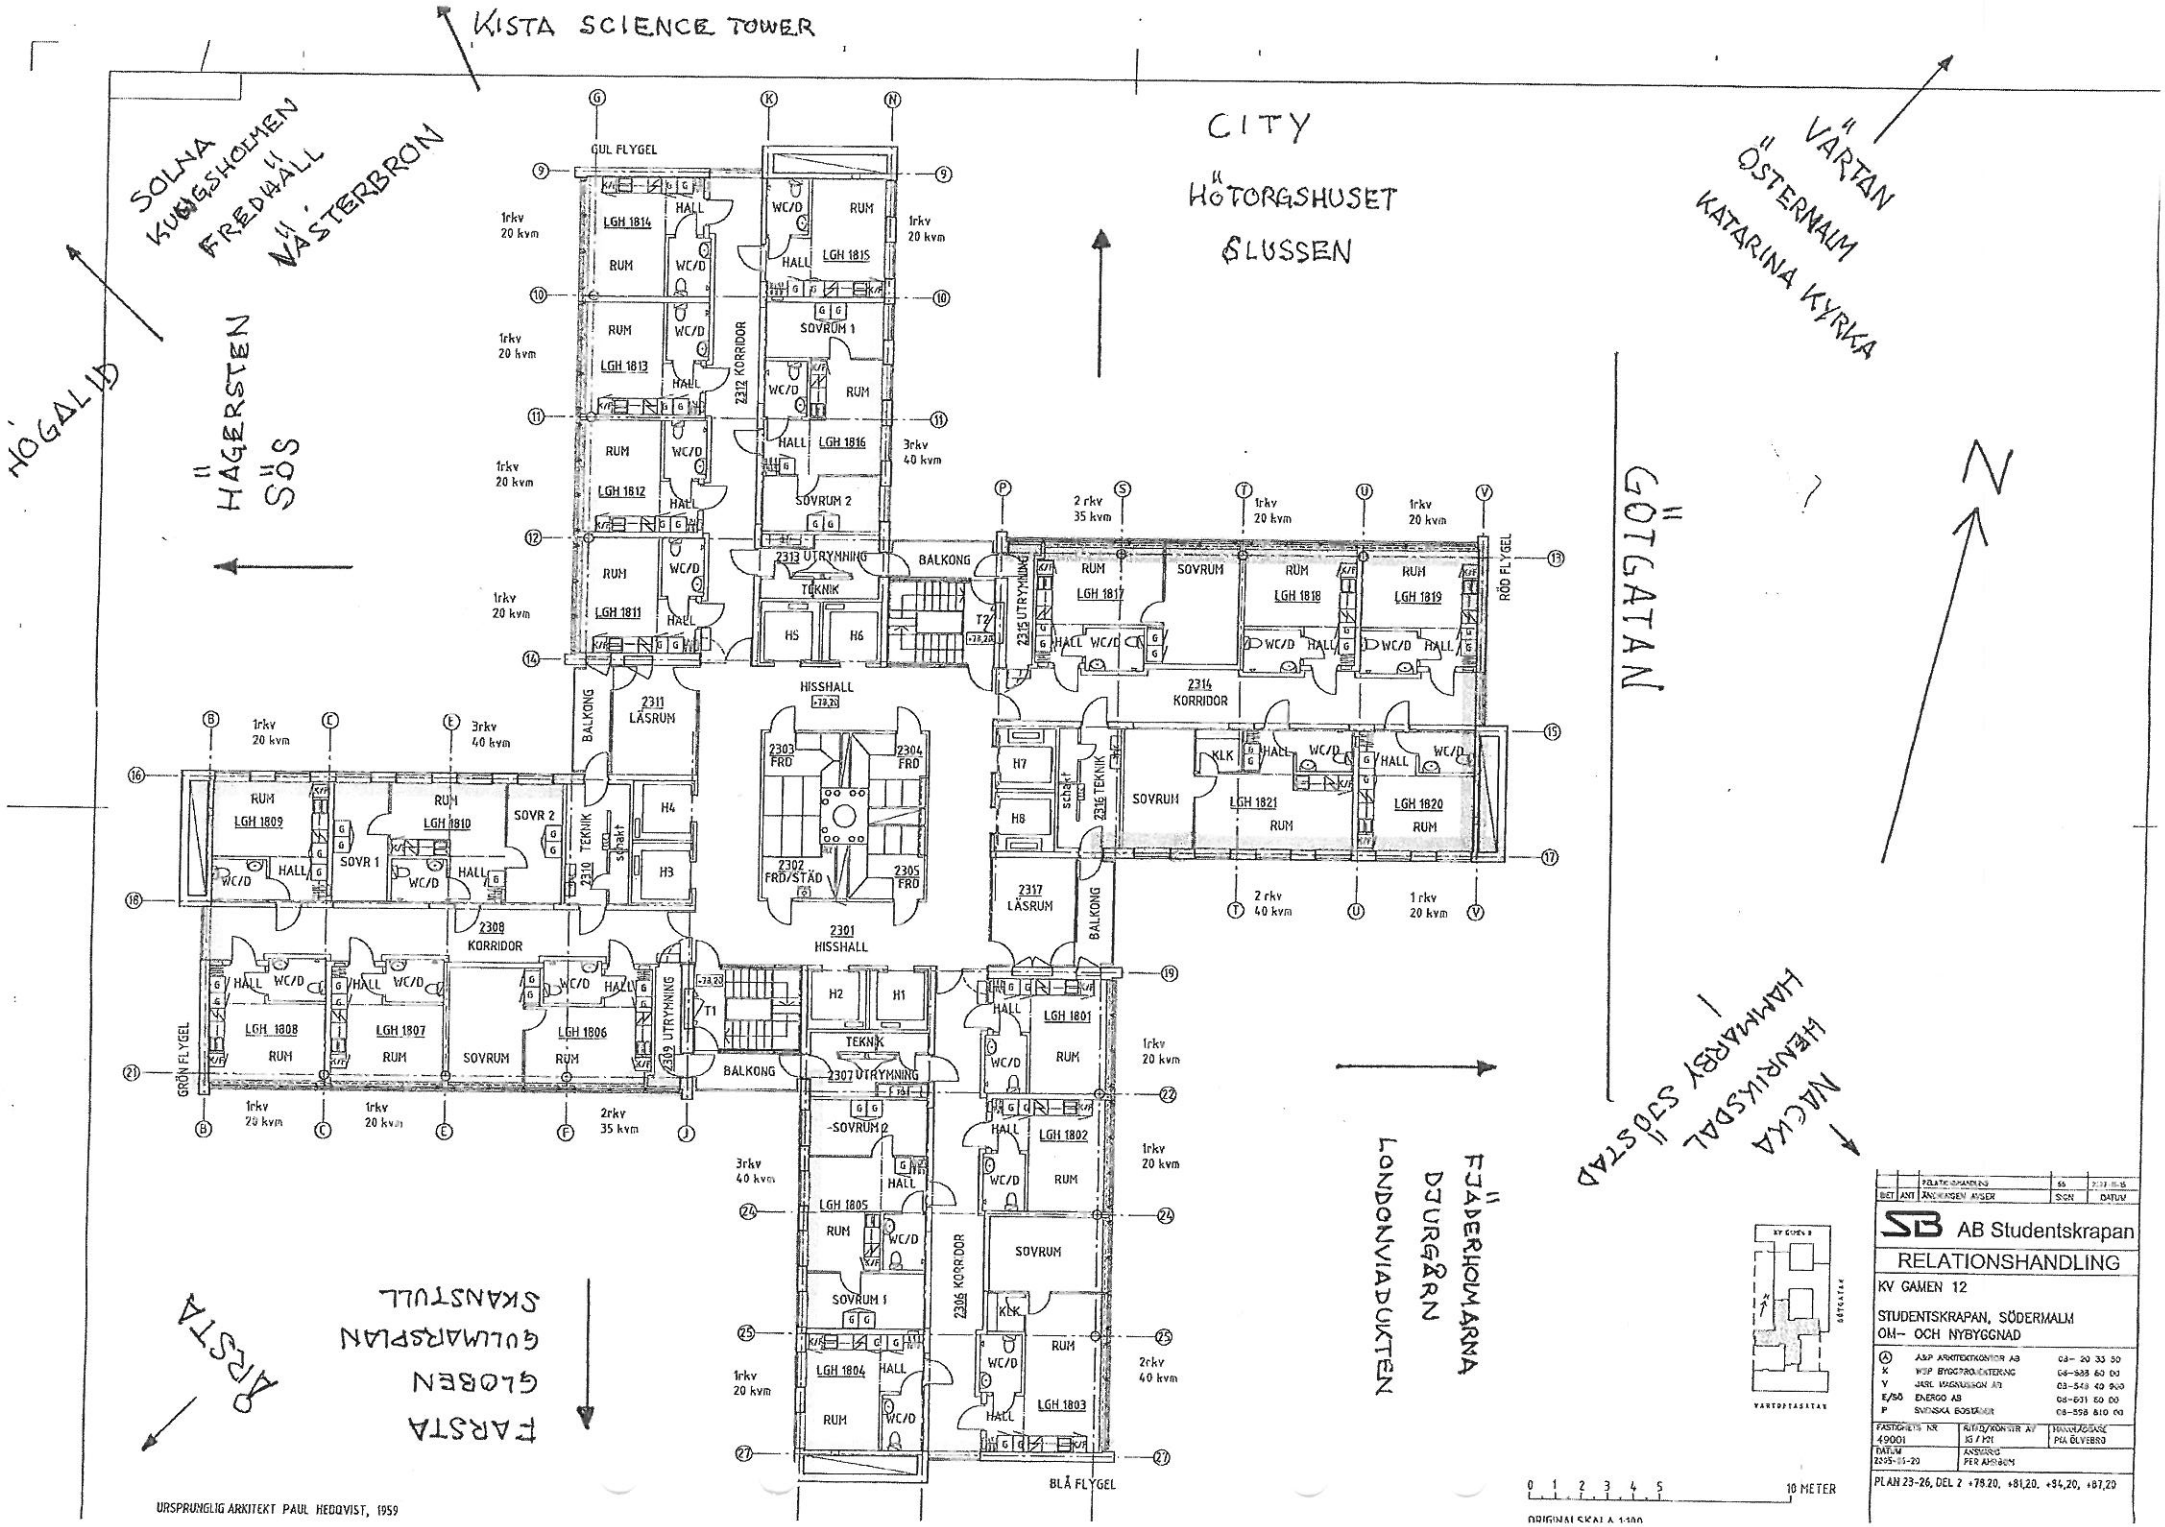
KISTA SCIENCE TOWER
SOLNA
KUNGSHOLMEN
FREDHÄLL
VÄSTERBRON
HÖGALID
HÄGERSTEN
SÖS
CITY
HÖTORGSHUSET
SLUSSEN
VARTAN
ÖSTERMALM
KATARINA KYRKA
GÖTGATAN
HAMMARBY SJÖSTAD
HENRIKSDAL
NACKA
FJÄDERHOMARNA
DJURGÅRN
LONDONVIADUKTEN
FARSTA
GLOBEN
GULLMARSPLAN
SKANSTULL
ARSTA
GUL FLYGEL
RÖD FLYGEL
GRÖN FLYGEL
BLÅ FLYGEL
LGH 1814
LGH 1815
LGH 1813
LGH 1816
LGH 1812
LGH 1811
LGH 1817
LGH 1818
LGH 1819
LGH 1809
LGH 1810
LGH 1821
LGH 1820
LGH 1808
LGH 1807
LGH 1806
LGH 1801
LGH 1802
LGH 1805
LGH 1804
LGH 1803
2312 KORRIDOR
2313 UTRYMNING
2311 LÄSRUM
2314 KORRIDOR
2316 TEKNIK
2317 LÄSRUM
2310 TEKNIK
2308 KORRIDOR
2309 UTRYMNING
2301 HISSHALL
2307 UTRYMNING
2306 KORRIDOR
2315 UTRYMNING
2303 FRD
2304 FRD
2302 FRD/STÄD
2305 FRD
BALKONG
SOVRUM 1
SOVRUM 2
SOVR 1
SOVR 2
TEKNIK
HISSHALL
KORRIDOR
UTRYMNING
SOVRUM
RUM
HALL
WC/D
KLK
schakt
H1
H2
H3
H4
H5
H6
H7
H8
T1
T2
1rkv 20 kvm
2 rkv 35 kvm
3rkv 40 kvm
2rkv 35 kvm
2 rkv 40 kvm
1 rkv 20 kvm
0 1 2 3 4 5 10 METER
ORIGINAL SKALA 1:100
URSPRUNGLIG ARKITEKT PAUL HEDQVIST, 1959
AB Studentskrapan
RELATIONSHANDLING
KV GAMEN 12
STUDENTSKRAPAN, SÖDERMALM
OM- OCH NYBYGGNAD
A ARP ARKITEKTKONTOR AB 08- 20 33 30
K WSP BYGGPROJEKTERING 08-588 60 00
Y JARL MAGNUSSON AB 08-549 49 900
E/S6 ENERGO AB 08-631 60 00
P SWEDISH BOSTNER 08-558 810 00
FASTIGHETS NR 49001
DATUM 2005-05-20
RITAD/KONTR AV IS / PDT
ANSVARIG PER ARRHEM
MÄRKBESKRIVNING PIA ÖLVEBRO
PLAN 23-26, DEL 2 +78,20, +81,20, +84,20, +87,20