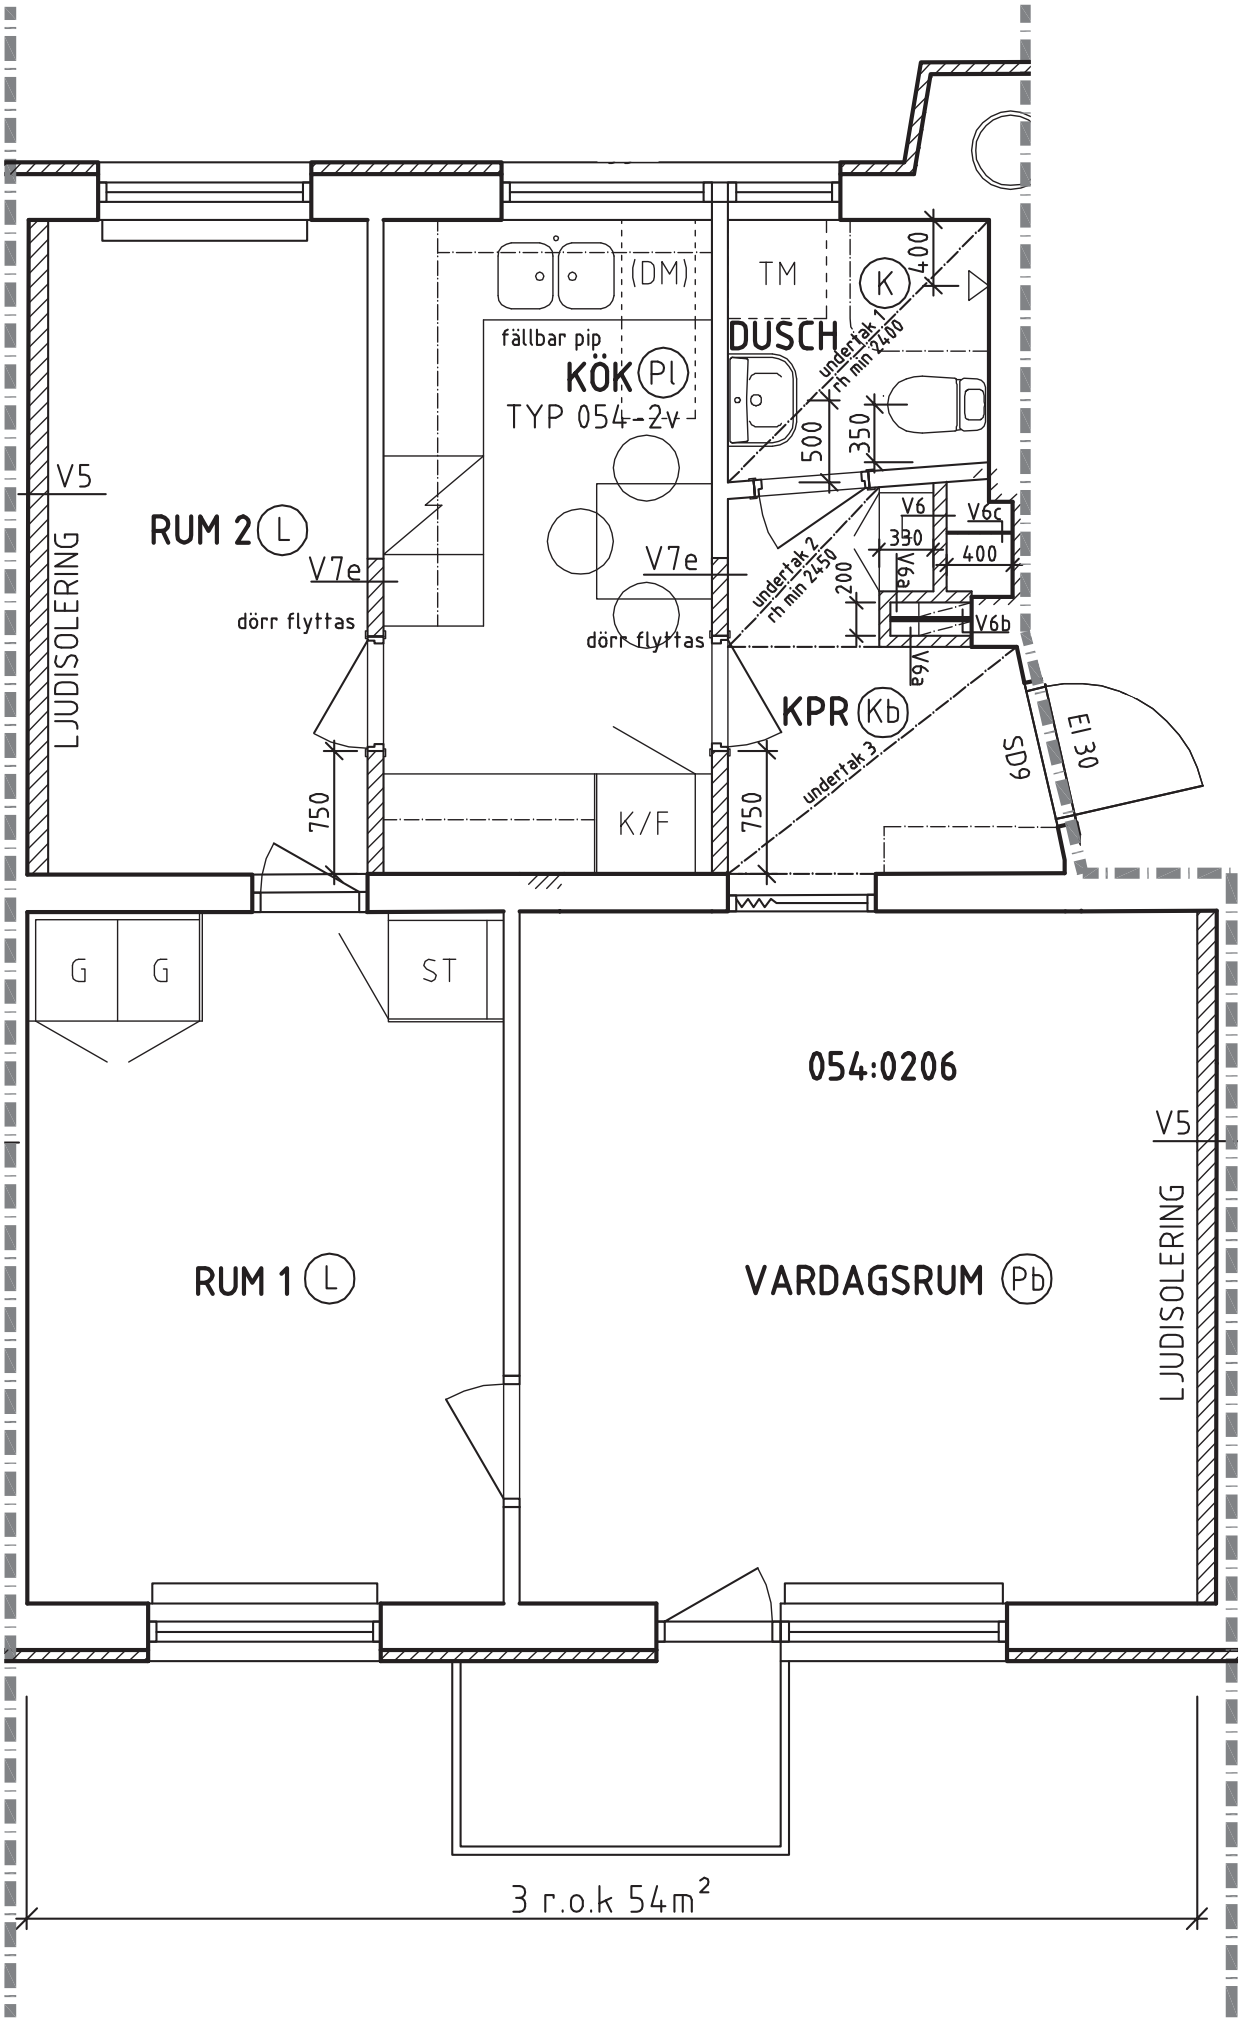
(DM)
TM
K
400
fällbar pip
KÖK Pl
TYP 054-2v
DUSCH
undertak 1
rh min 2400
500
350
V5
RUM 2 L
V7e
V7e
V6
V6c
330
400
V6a
200
V6b
undertak 2
rh min 2450
dörr flyttas
dörr flyttas
LJUDISOLERING
KPR Kb
V6a
undertak 3
SD9
EI 30
750
K/F
750
G
G
ST
054:0206
V5
RUM 1 L
VARDAGSRUM Pb
LJUDISOLERING
3 r.o.k 54m²

x-ref:054 Examen 3\02 A\04 Modellfiler\Relation054A1-3 tr_hus1o2.dwg

FÖRKLARINGAR

Alla mått anges i mm
rh avser rumshöjd

Varje bostads- och lokallägenhet utgör egen brandcell.

brandcellsgräns EI60

ilagning efter rivning

ny byggnadsdel

befintlig dörr

ny dörr

GOLVMATERIAL:

- (Pb) befintlig parkett
- (K) ny klinker
- (Kb) befintlig klinker
- (Pl) ny plastmatta
- (L) ny linoleum

FÖRESKRIFTER

Alla angivna mått kontrolleras på plats.

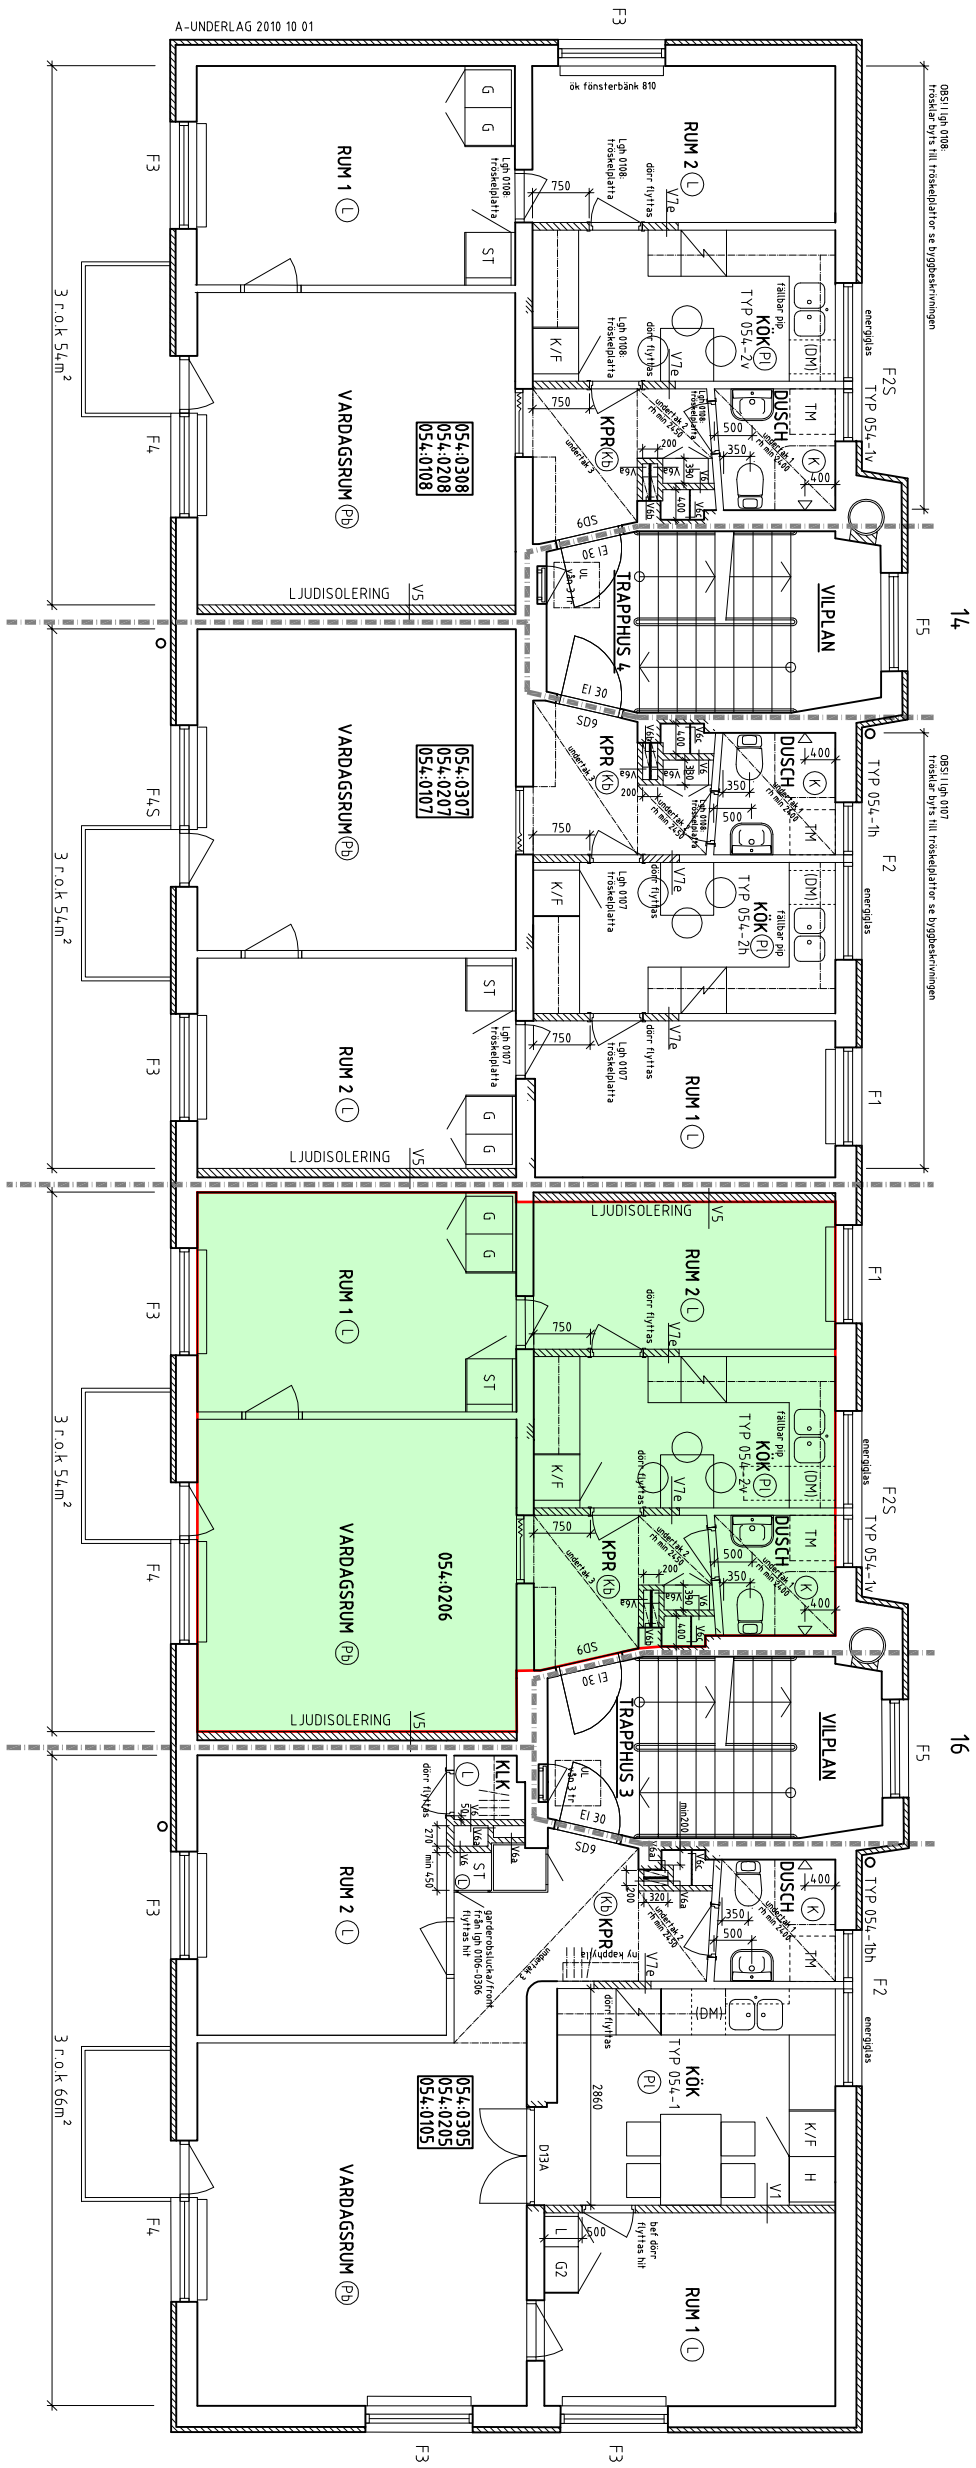

REV	ANT	REVIDERINGEN AVSER	SIGN	DATUM

RELATIONSRITNING

KV EXAMEN 3

ULRICEHAMNSVÄGEN 14-20

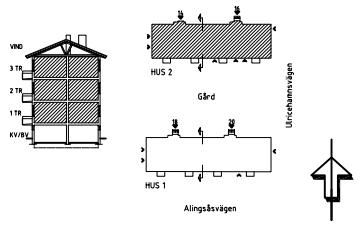

BYGGNADSFIRMA
OLOV LINDGREN AB
BESÖK: DROTTNINGGATAN 97, 6 tr
ADRESS: BOX 45079, 104 30 STOCKHOLM
E-POST: cad@olovlindgren.se
TEL: 08 - 690 25 00, FAX: 08 - 33 06 33

A	IGLOO ARKITEKTER HB, 08-30 30 27
B	BRIAB BRAND & RISKINGENJÖRERNA AB, 08-410 102 50
E	JAN FRANSON ELKONSULT AB, 08-10 39 05
K	SÖREN LUNDGREN BYGGKONSULT AB, 08-706 45 50
L	TOPIA LANDSKAPSARKITEKTER AB, 08-654 33 10
V	SEVEKO VVS-KONSULT AB, 08-448 74 70
Ö	

UPPDRAG / FAST NR	RITAD AV	HANDLÄGGARE
054	ED	ED
DATUM	ANSVARIG	
2010-11-01	E DUNÉR	

OMBYGGNAD - ÄNDRING

Hus 2 - Våning 1-3 tr

SKALA / RITN STRL	RITNINGSNUMMER	REV
1:50/A1	A306:2:03-05	