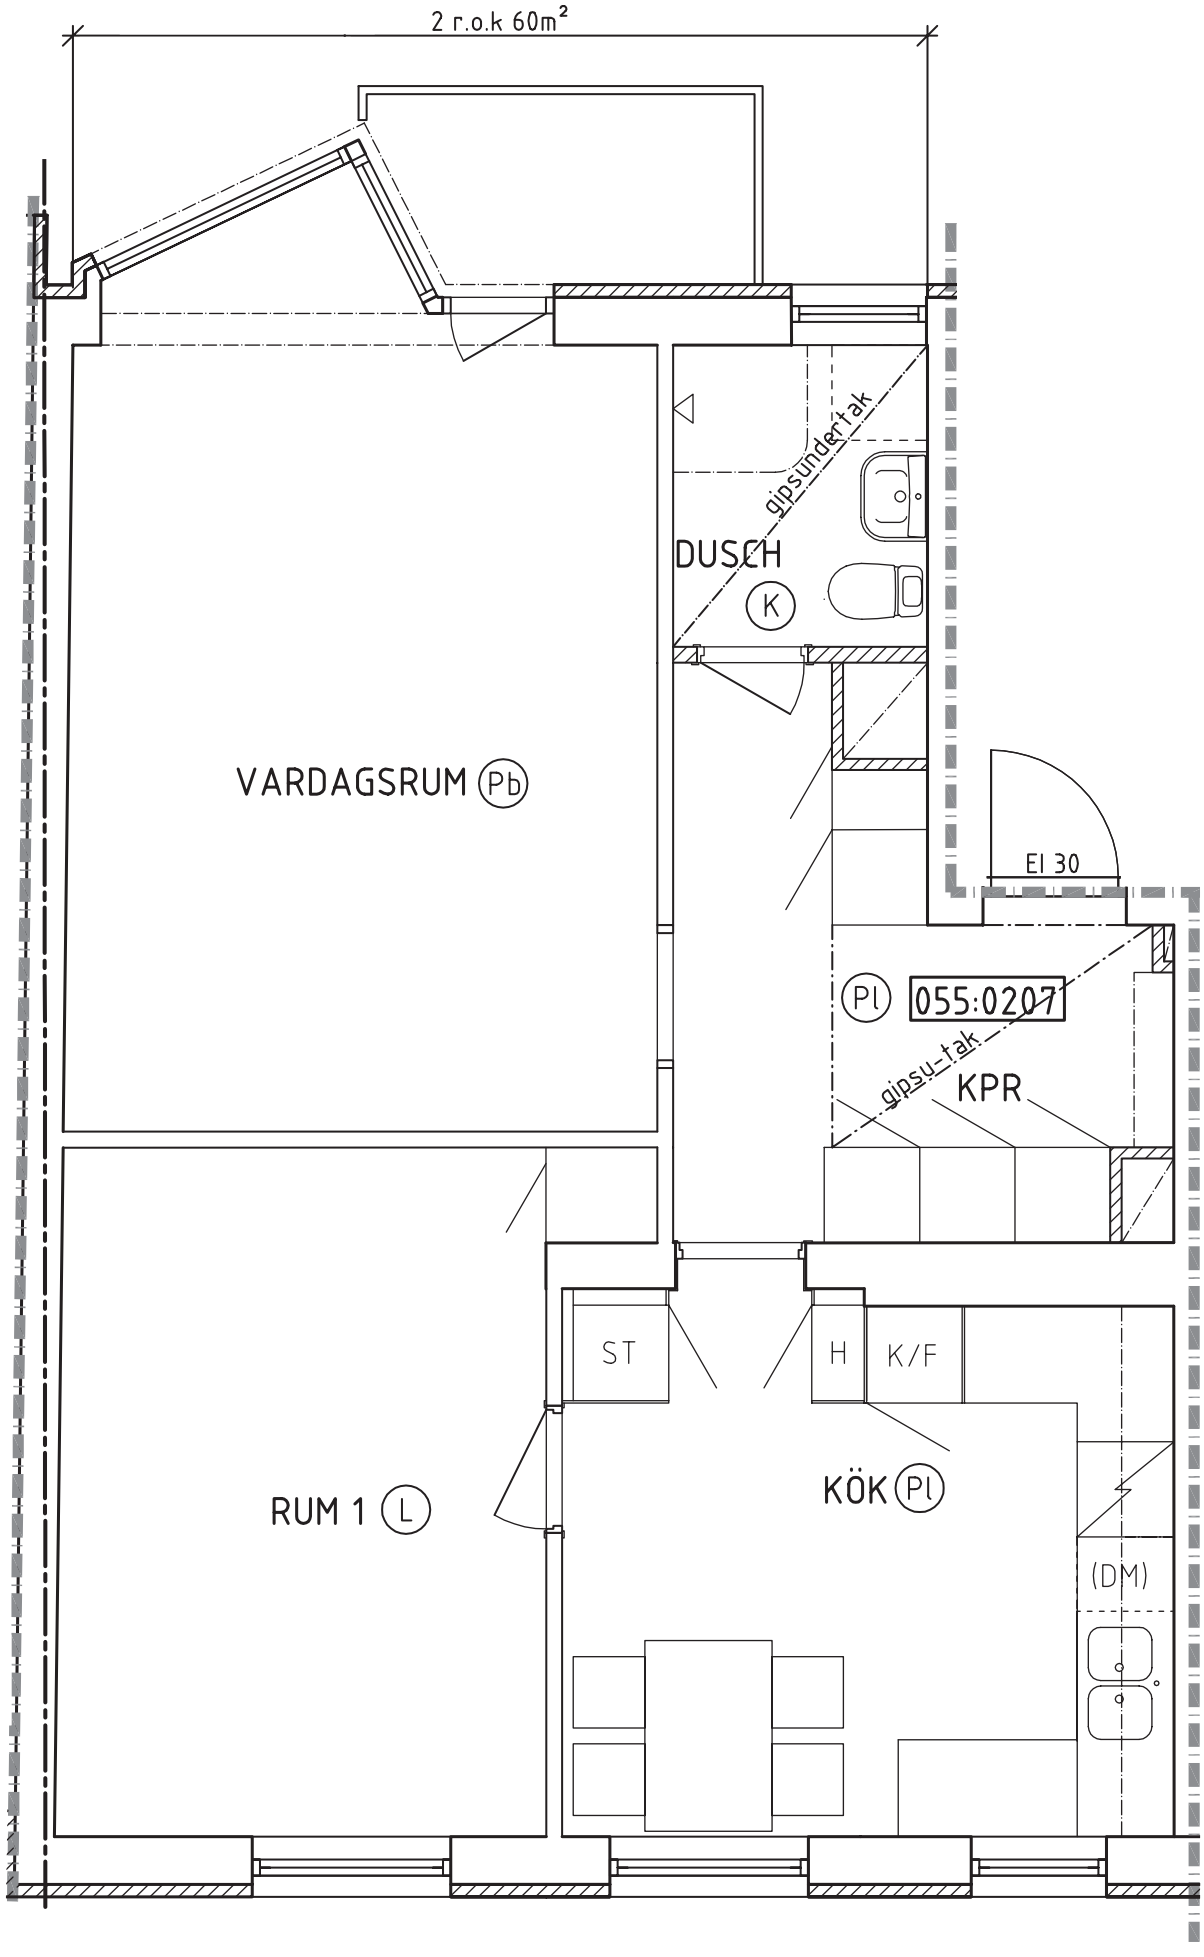
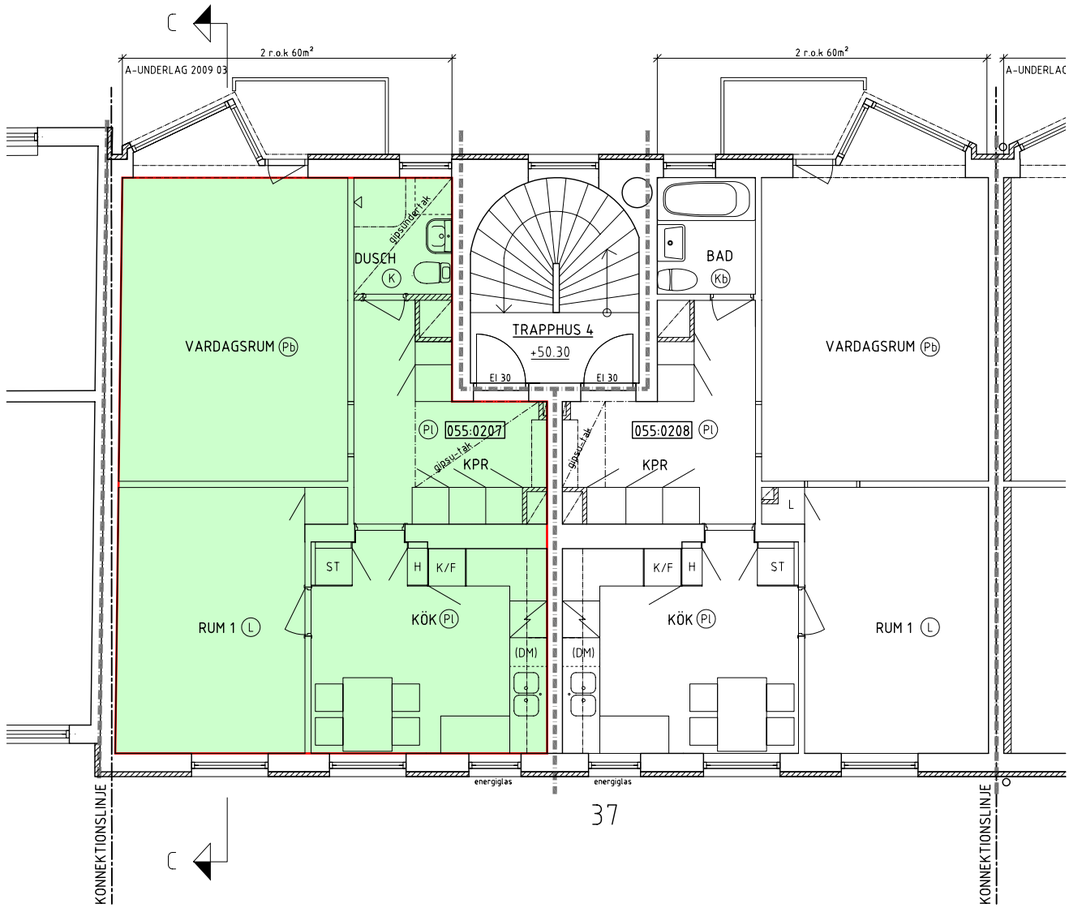

2 r.o.k 60m²
gipsunder tak
DUSCH
K
VARDAGSRUM Pb
EI 30
Pl
055:0207
gipsu-tak
KPR
ST
H
K/F
RUM 1 L
KÖK Pl
(DM)



FÖRKLARINGAR

FASTIGHETEN BESTÅR AV TVÅ FASTIGHETER SOM SAMMANSLAGITS. KARLSKRONAVÄGEN 31-35 TILLHÖR OLOV LINDGRENS EGNA BYGGEN OCH RITADES 1946 AV ARKITEKT ALLAN WERNER. 1983-85 BYTTES TAKTEGEL OCH TVÄTTSTUGAN BYGGDES OM. 2002 INSTALLERADES FJÄRRVÄRME.
KARLSKRONAVÄGEN 37-45 FÖRVÄRVADES 2001. HUSET RITADES 1946 AV ARKITEKT GUNNAR THORSELL. TAKTEGEL BYTTES PÅ 1980-TALET OCH FJÄRRVÄRME INSTALLERADES 1980. ÄNDRINGSRITNINGAR 2006 ÄR BASERADE PÅ UNDERLAG GJORDA AV ASTACUS AB UTIFRÅN ORIGINALRITNINGAR SAMT UPPMÄTNINGAR I VISSA DELAR UTFÖRDA AV IGLOO ARKITEKTER.
FÖRÄNDRINGAR ÄR GJORDA EFTER ÖNSKEMÅL OCH I SAMRÅD MED NUVARANDE FASTIGHETSÄGARE (SE RITNINGSHUVUD) OCH HYRESGÄSTER.

ALLA MÅTT ANGES I MM
VARJE BOSTADS- OCH LOKALLÄGENHET UTGÖR EGEN BRANDCELL.

BRANDCELLSGRÄNS EI 60
NY BYGGNADSDEL
BEF. DÖRR =
NYA DÖRRAR =


GOLVMATERIAL:

(P)=Ny parkett
(Pb)=Befintlig parkett
(S)=Ny natursten
(Mb)=Befintlig marmor
(K)=Ny klinker
(Kb)=Befintlig klinker
(Pl)=Ny plastmatta
(L)=Ny linoleummatta

REV	ANT	REVIDERINGEN AVSER	SIGN	DATUM

RELATIONSHANDLING

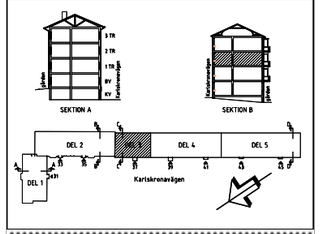055 KV SNÖFALLET 2
KARLSKRONAVÄGEN 31-45



BYGGNADSFIRMA
OLOV LINDGREN AB
BESÖK: DROTTNINGGATAN 97, 6 tr
ADRESS: BOX 45079, 104 30 STOCKHOLM
E-POST: cad@olovlindgren.se
TEL: 08 - 690 25 00, FAX: 08 - 33 06 33

A	IGLOO ARKITEKTER HB, 08-30 30 27
B	BRIAB BRAND & RISKINGENJÖRERNA AB, 08-410 102 50
E	JAN FRANSON ELKONSULT AB, 08-10 39 05
K	SÖREN LUNDGREN BYGGKONSULT AB, 08-706 45 50
L	ACAD-INTERNATIONAL AB, 08-556 211 42
V	SEVEKO VVS-KONSULT AB, 08-448 74 70
Ö	TOPIA LANDSKAPSARKITEKTER AB, 08-654 33 10

UPPDRAG / FAST NR	RITAD AV	HANDLÄGGARE
055	JL	E Dunér
DATUM	ANSVARIG	
2009-03-30	J Lundberg	

OMBYGGNAD - ÄNDRING

Del 3 - Våning 2tr

SKALA / RITN STRL	RITNINGSNUMMER	REV
1:50/A1	A306:3:04	

0 1 2 3 4 5 m

x-ref:055 Snöfallet 2\02 A\04 Modellfiler\Relation\055Avån 3tr del3-5.dwg