
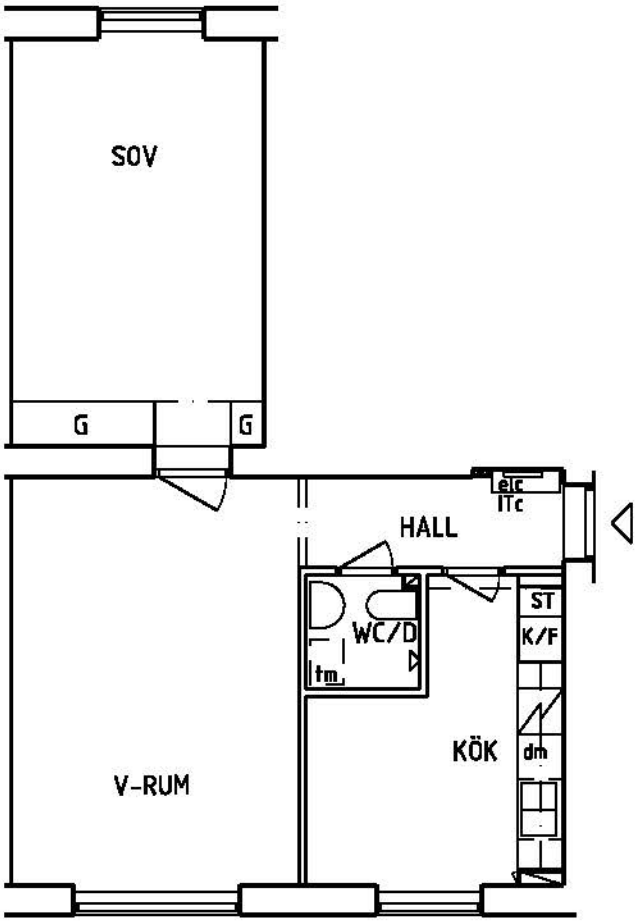


PLAN
Skala 1:100

ORIENTERINGSPLAN

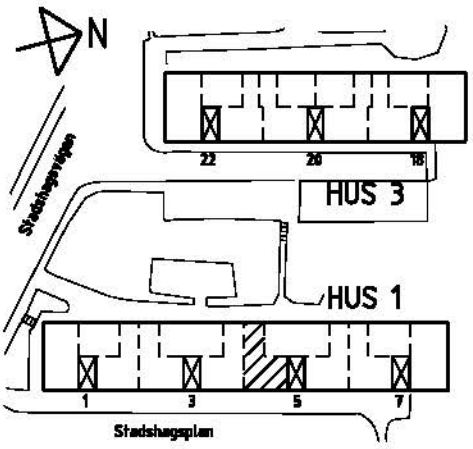

RELATIONSRITNING

fonden

KV DRAKDÖDAREN NR 1&3, Stadshagen

Stadshagsplan nr 5, Lägenhet 2 rok
lgh-nr 2211-1037,-1043

ACN Arkitektkontor AB	SKALA 1:100	DATUM 2012-02-01	NUMMER 1-12	BET