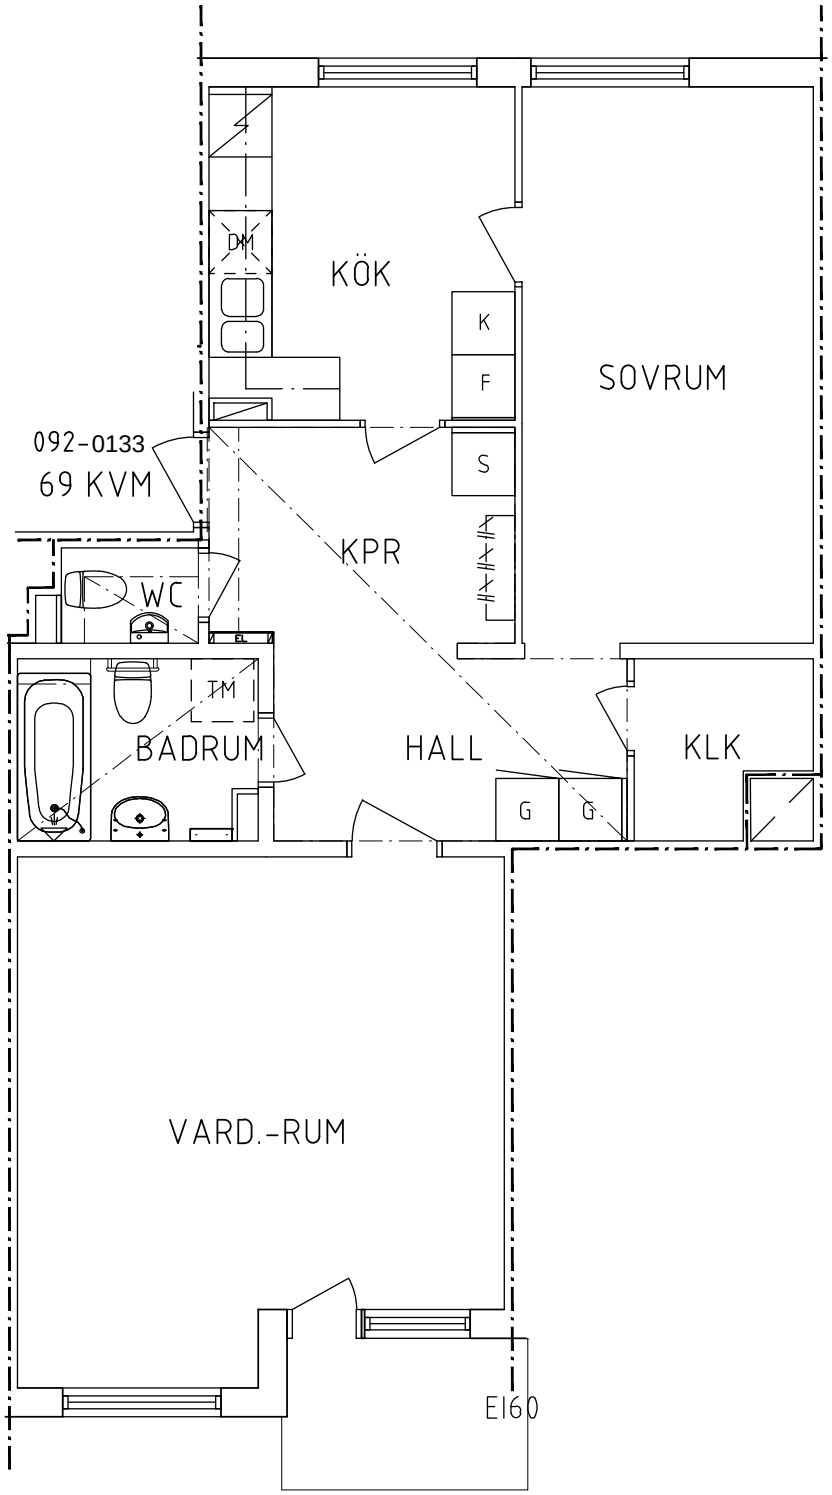
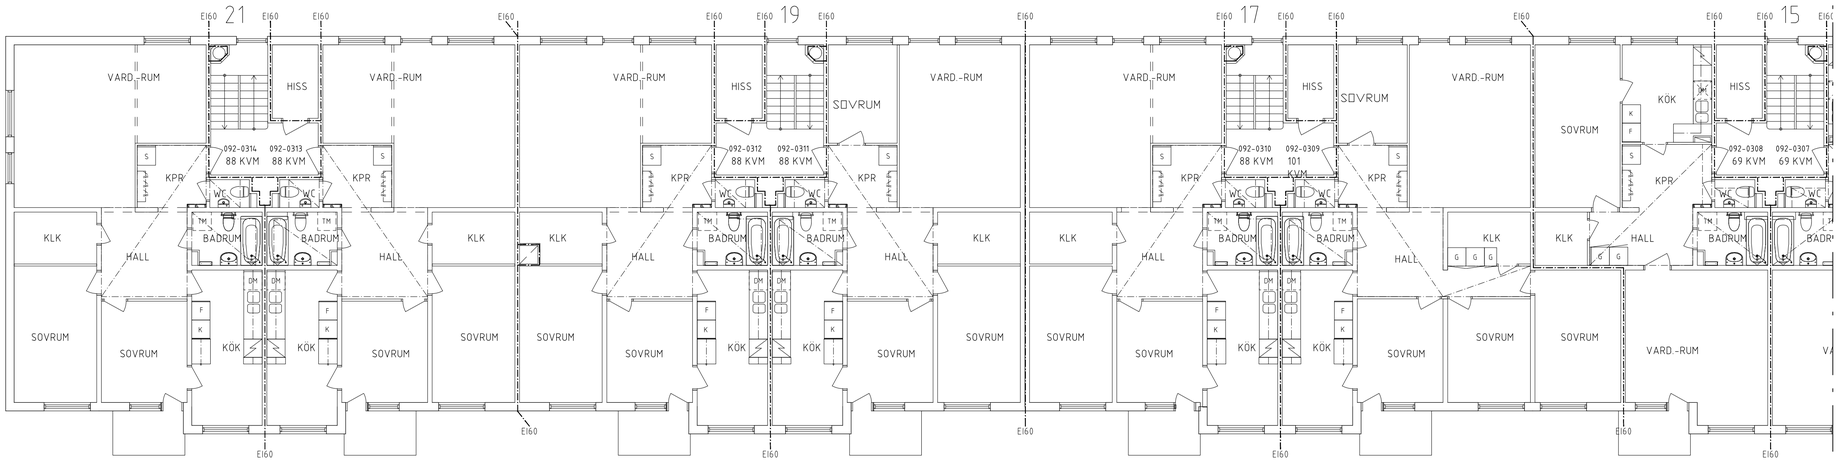
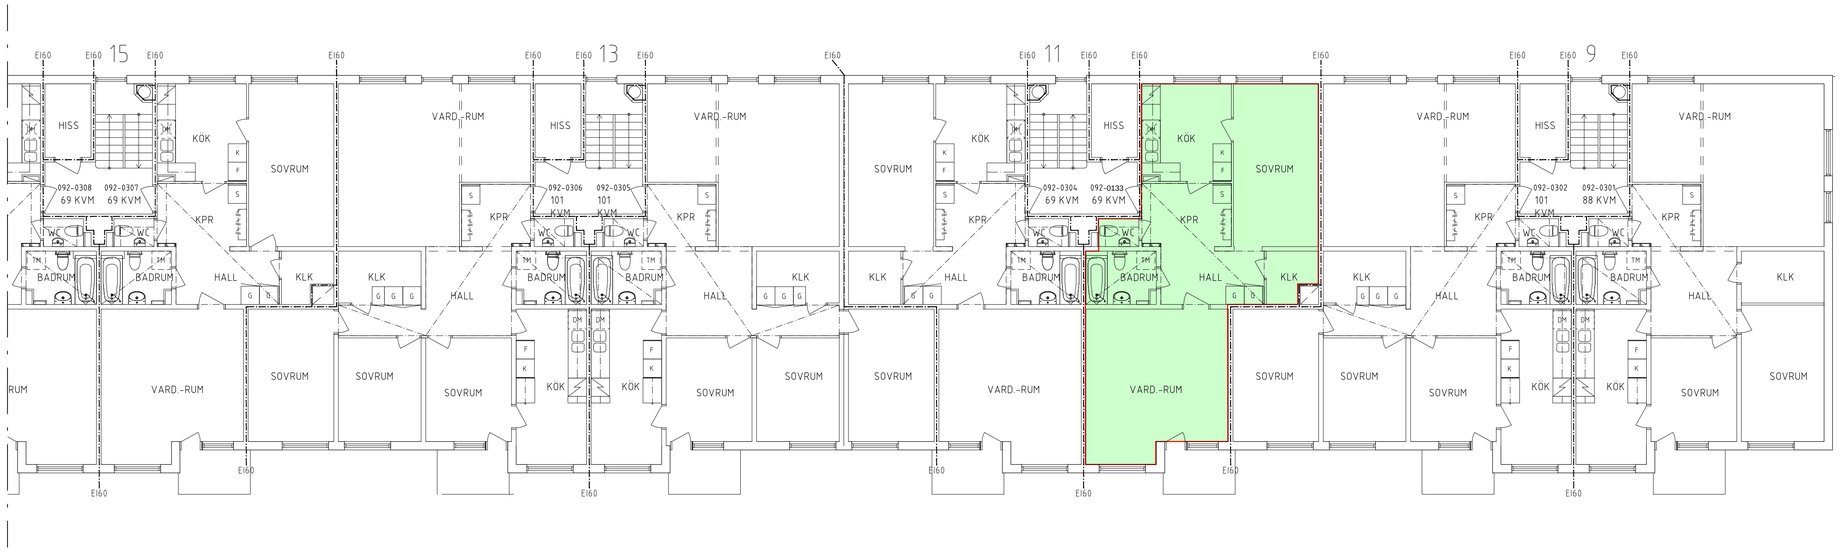

DM
KÖK
K
F
S
SOVRUM
092-0133
69 KVM
KPR
WC
TM
BADRUM
HALL
KLK
G
G
VARD.-RUM
EI60





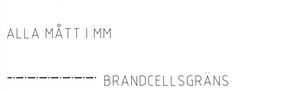
0 1 2 5 10
METER

FÖRKLARINGAR

ALLA MÅTT I MM

BRANDCELLSGRÄNS

HÄNVISNINGAR





RELATIONSHANDLING

KV JURINGE 1

GLÖMMINGEGRÄND 9 - 37 , 163 62 STHLM

e.l.e ARKITEKTER
Alsnögatan 11
116 41 Stockholm
Tel 08 122 090 00
www.e-l-e.se

OLOV LINDGREN

A	e.l.e Arkitekter AB	T 08-12209000
E	Jan Fransson Elkonsult AB	T 08-12201994
K		
V	Kennedy AB	T 08-291500
L	A Klimat AB	T 0790-758884
O		

UPPDRAG / FAST NR	RITAD AV	HANDLÄGGARE
18-1803	JR	T.ENEKVIST
DATUM	ANSVARIG	
2022-09-12	T.ENEKVIST	

BOSTAD RENOVERING
HÖGHUS VÅNINGSPLAN 3
ÖVERSIKTSPLAN

SKALA / RITN STRL	RITNINGSNUMMER	REV
A1-1:100, A3-1:200	A-40.1-140	

REF \\Modell\A-40-P-104.dwg
LAGER: SB11

PLO 2022-9-12 12:14 T:\RITNINGAR\JURINGE 1\RENOVERING 2018\A\RELATIONSRITNING\A-401-140.DWG SARAH