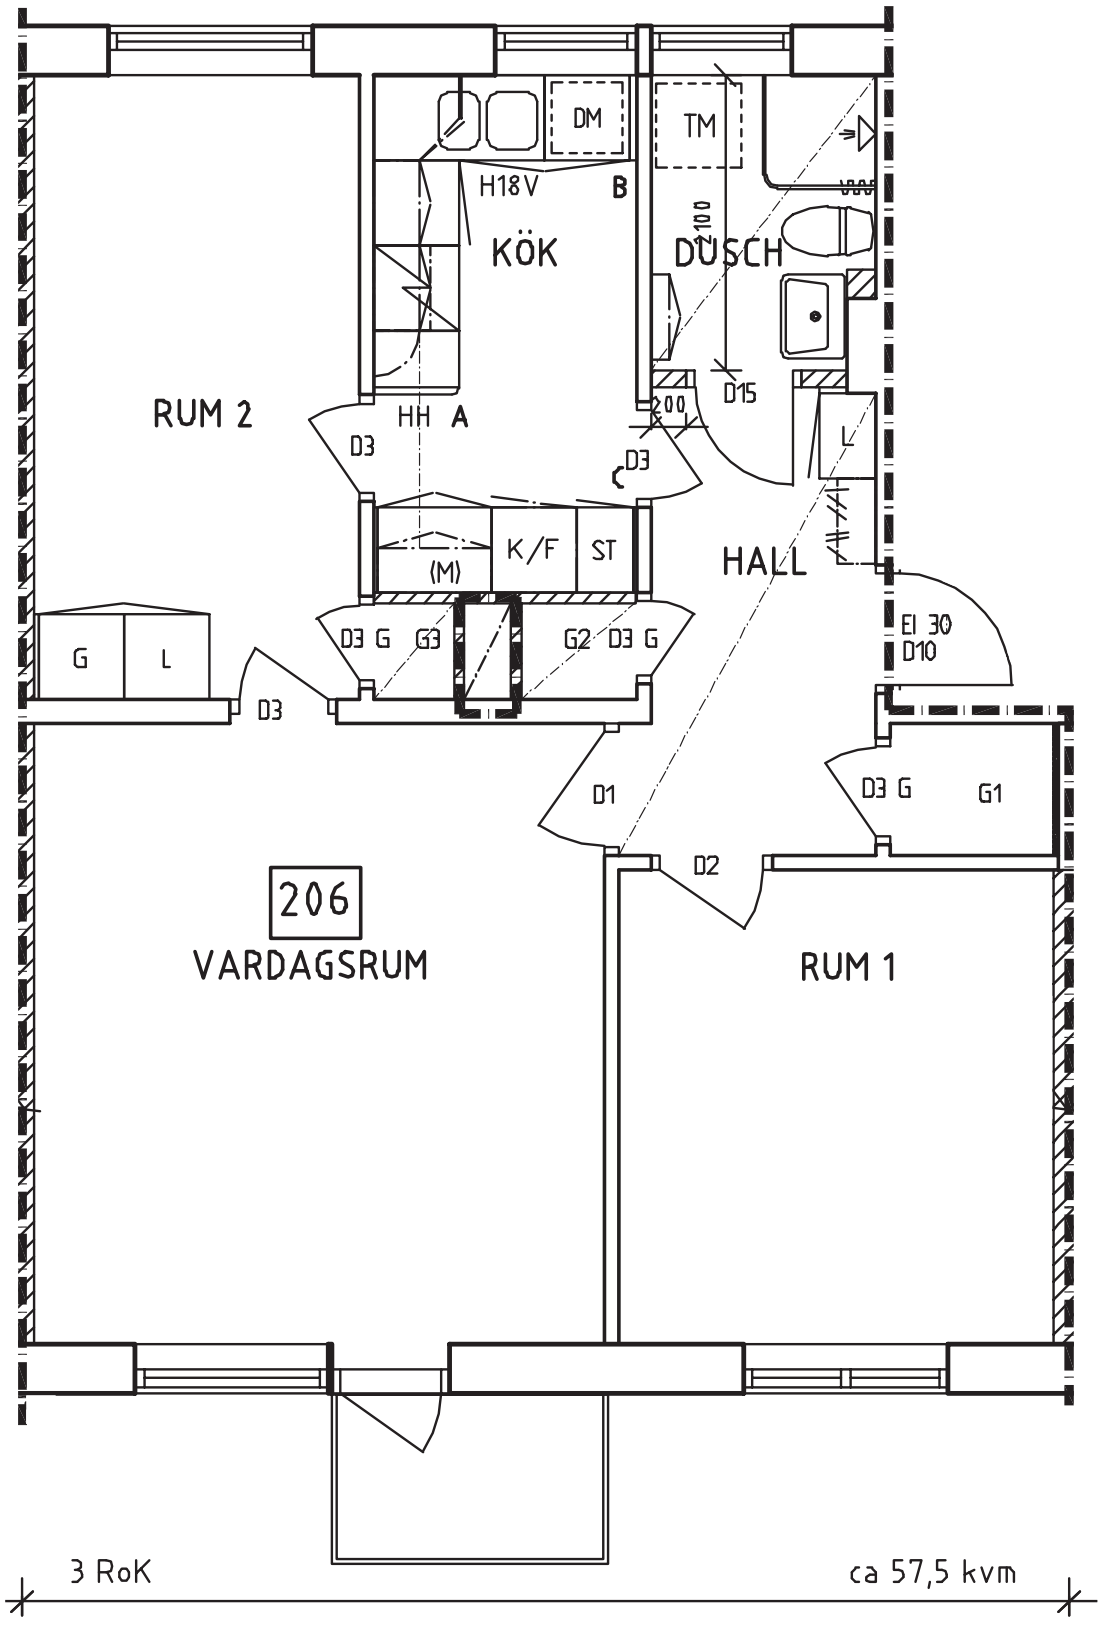
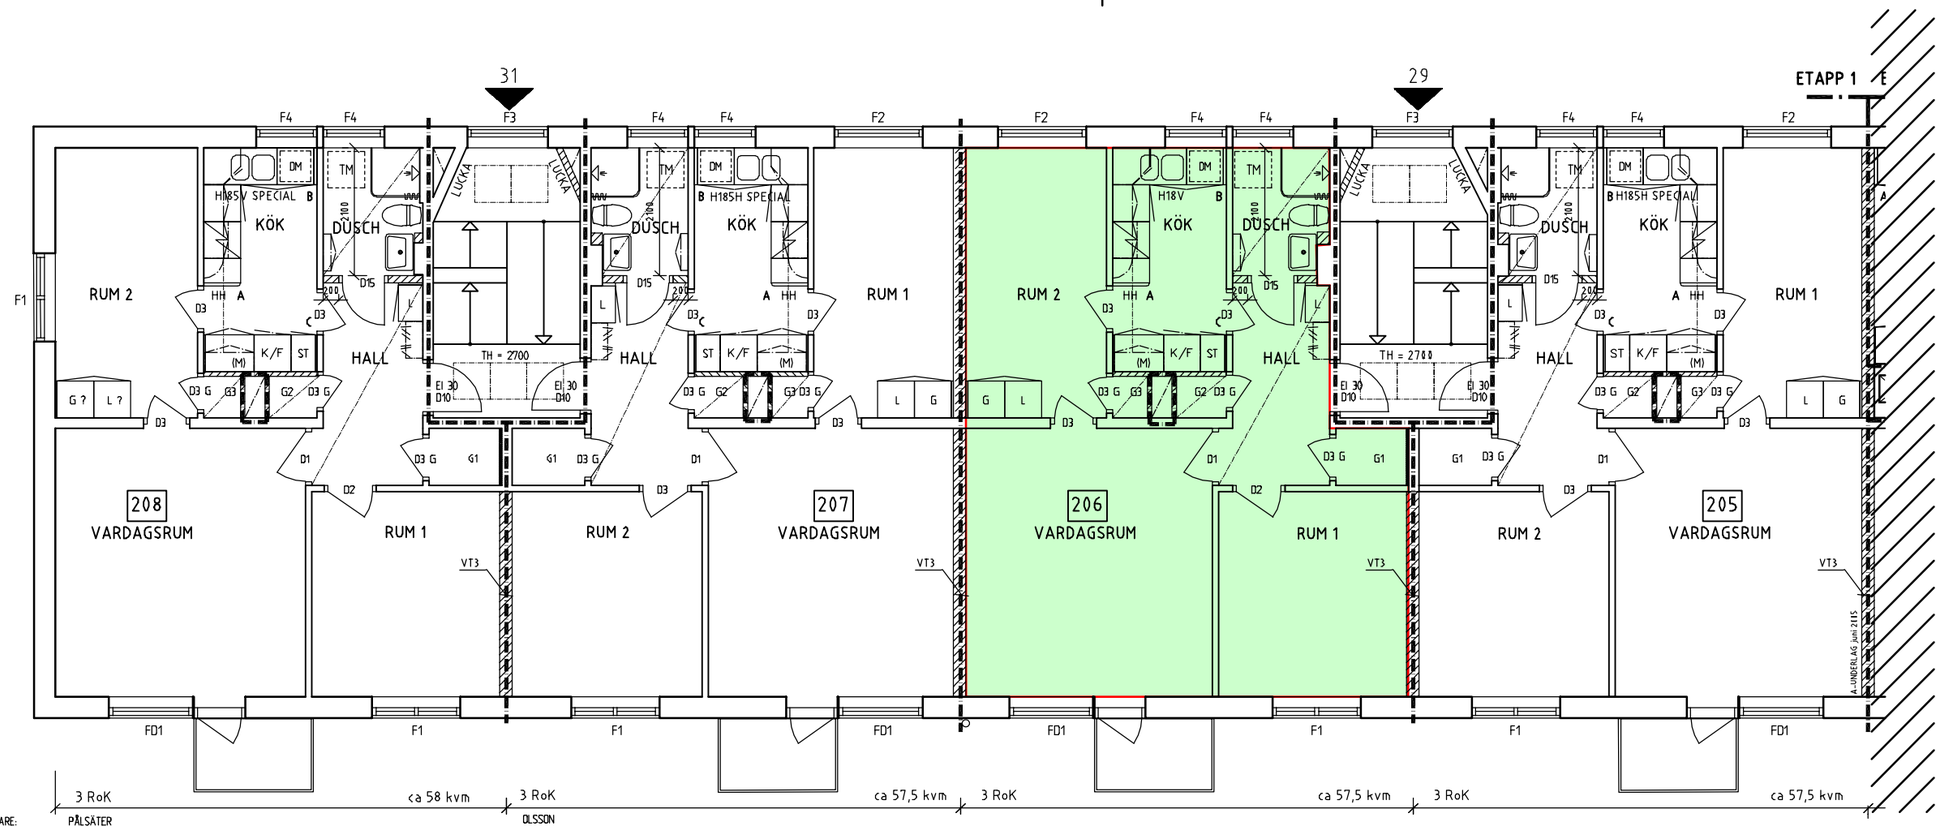
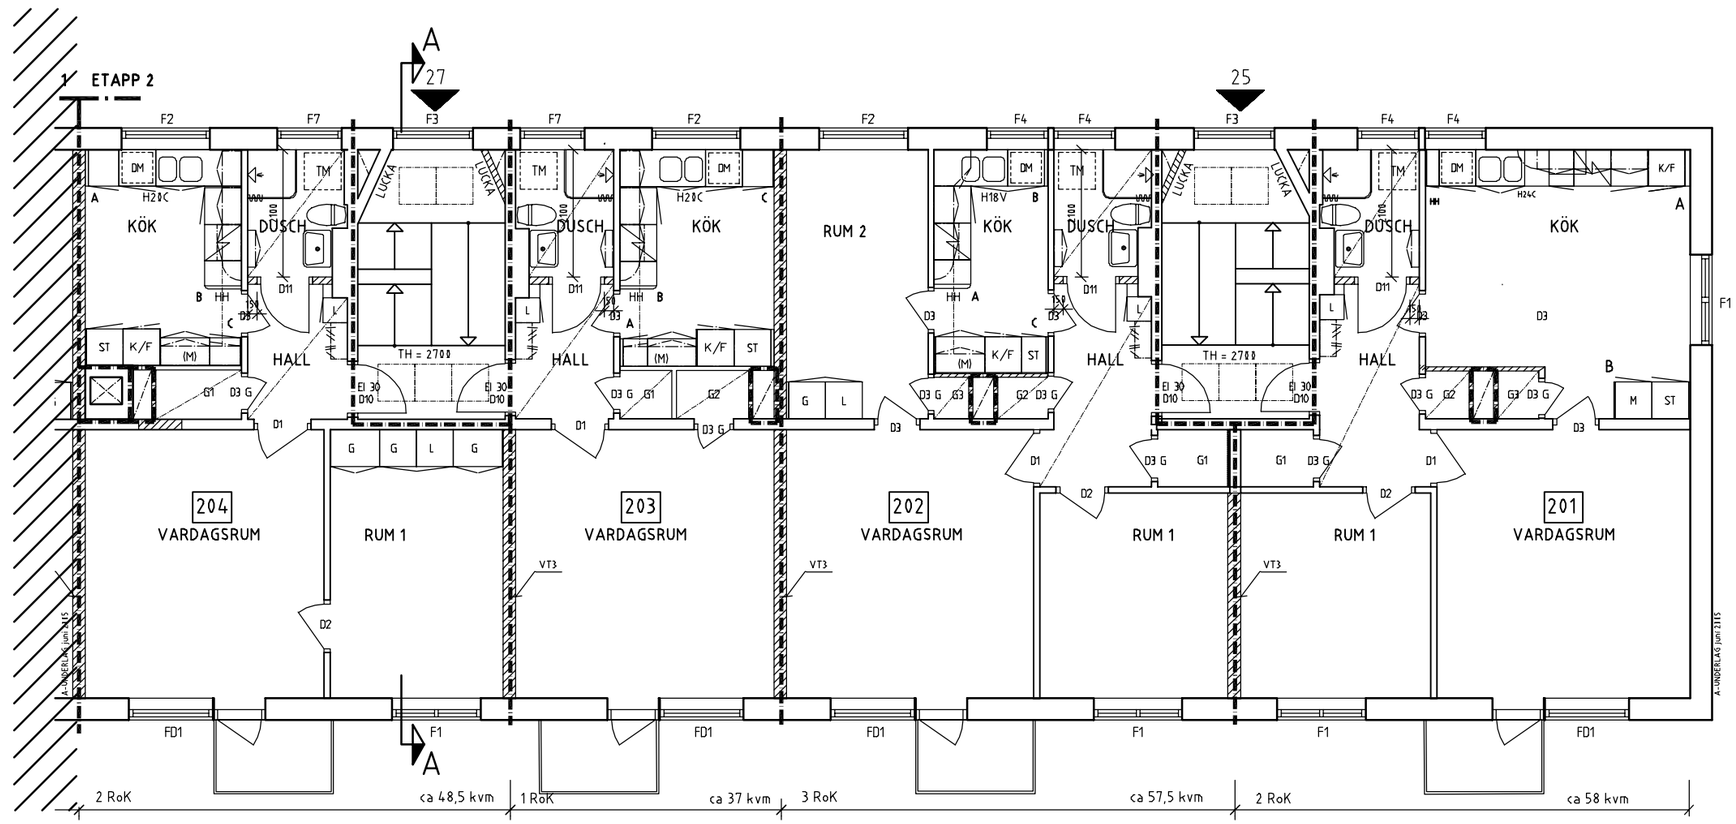

DM
TM
H18V
B
KÖK
DUSCH
2100
D15
200
RUM 2
HH A
D3
D3
K/F
ST
(M)
HALL
L
G
L
D3 G
G3
G2
D3 G
D3
EI 30
D10
D1
D3 G
G1
D2
206
VARDAGSRUM
RUM 1
3 RoK
ca 57,5 kvm





FÖRKLARINGAR

FÖRKLARINGAR:

FASTIGHETEN UPPFÖRDES 1944 AV BYGGNADFIRMA OLOV LINDGREN AB, EFTER RITNINGAR AV ARKITEKT ALLAN WERNER. OMBYGGNADSRITNINGAR 2005 ÄR SAMMANSTÄLLDA UTIFRÅN UPPMÄTNINGAR OCH BEF RITNINGSUNDERLAG.
FÖRÄNDRINGAR ÄR GJORDA EFTER ÖNSKEMÅL OCH I SAMRÅD MED NUVARANDE FASTIGHETSÄGARE (SE RITNINGSHUVUD) OCH HYRESGÄSTER.

VARJE BOSTADS- OCH LOKALLÄGENHET UTGÖR EGEN BRANDCELL.

BRANDCELLSGRÄNS EI 60

BEF VÄGGAR, LAGADE HÅL

NYA VÄGGAR

MÖJLIGA VÄGGAR

ENDAST BEF KÄNDA DÖRRSLAGNINGAR = OCH DÖRRAR I NYTT LÄGE REDOVISADE. =
SD = STÅLDÖRR; MED TILLÄGGSBETECKNING
1 = BRYTSKYDD
2 = DUBBLA LÅS
3 = DÖRRSTÄNGARE
T ex SD1-2-3 ÄR EN STÅLDÖRR MED BRYTSKYDD, DUBBLA LÅS OCH DÖRRSTÄNGARE.
BRANDKLASS ANGES SEPARAT, ENLIGT BBR.

TAKHÖJDER:
KÄLLAREN 2280 mm OCH BOSTADSDELEN I KV 2400 mm.
VÅN 1 - 3 fr = ca 2700 mm.
VÅN 4 fr = VIND FINNS BARA STÅHÖJD UNDER TAKNOCKEN PÅ ca 1700 mm.

GENERELLT:
U-TAKSHÖJD I LÄGENHETER ÄR ca 2500 ög, DÄR EJ ANNAT ANGES.
AKUSTIKPLATTOR I TRAPPHUS.


SLUTLIGT VAL AV GOLVMATERIAL AVGÖRS EFTER INSPEKTION PÅ PLATS.

ANGIVNA RUMSYTOR ÄR UNGEFÄRLIGA.
ALLA ANGIVNA MÄTT KONTROLLERAS PÅ PLATS.

REV	ANT	REVIDERINGEN AVSER	SIGN	DATUM

RELATIONSRITNING juni 2005

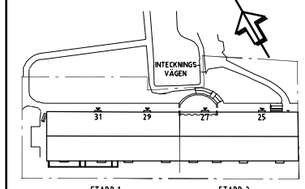KV MÄKLAREN NR 2, STHLM
INTECKNINGSVÄGEN 25 - 31, HÄGERSTEN



BYGGNADSFIRMA
OLOV LINDGREN AB
TEL : 08 - 690 25 10, FAX: 08 - 33 06 33
E-POST: cad@olovlindgrense
©ROTTINNGGATAN 97, 6 tr1, BOX 45079, 104 30 STOCKHOLM

X	EVA R FROSTBRANT, OLAB, TEL 08-690 25 10, FAX 08-33 06 33
E	S Å ANDERSSON ING BYRÅ AB, T 019-26 10 80, F 019-26 02 01
K	KE GRUPPEN AB, TEL 08-54 54 79 00, FAX 08-54 54 79 29
V	TYSKLINDS I STHLM AB, TEL 08-742 62 62, FAX 08-742 62 69
L	EVA R FROSTBRANT, OLAB, TEL 08-690 25 10, FAX 08-33 06 33
B	BRANDKONSULTEN AB, TEL 08-441 58 80, FAX 08-441 58 90

FAST / UPPDRAGS NR	RITAD AV	HANDLÄGGARE
053 /	PJ/ERF	Eva R Frostbrant

DATUM 2003 12 10 | ANSVARIG

OMBYGGNAD - ÄNDRING
VÅNING 2 tr

SKALA / RITN STRL	RITNINGSNUMMER	REV.
1:50 / A1	A306:03	

A-UNDERLAG juni 2115

T:\Mäklaren 2\Ritningar\A_modell\A-dim\FÖRKLARINGAR.dwg, T:\Mäklaren 2\Ritningar\A_modell\A-dim\05SAVåning3fr.dwg, T:\Mäklaren 2\Ritningar\A_modell\A-dim\05SAFÖRKLARINGAR.dwg, T:\Mäklaren 2\Ritningar\A_modell\A-dim\05SOLhellaTak.dwg, T:\Mäklaren 2\Ritningar\A_modell\A-dim\05SOLhellaTak.dwg